




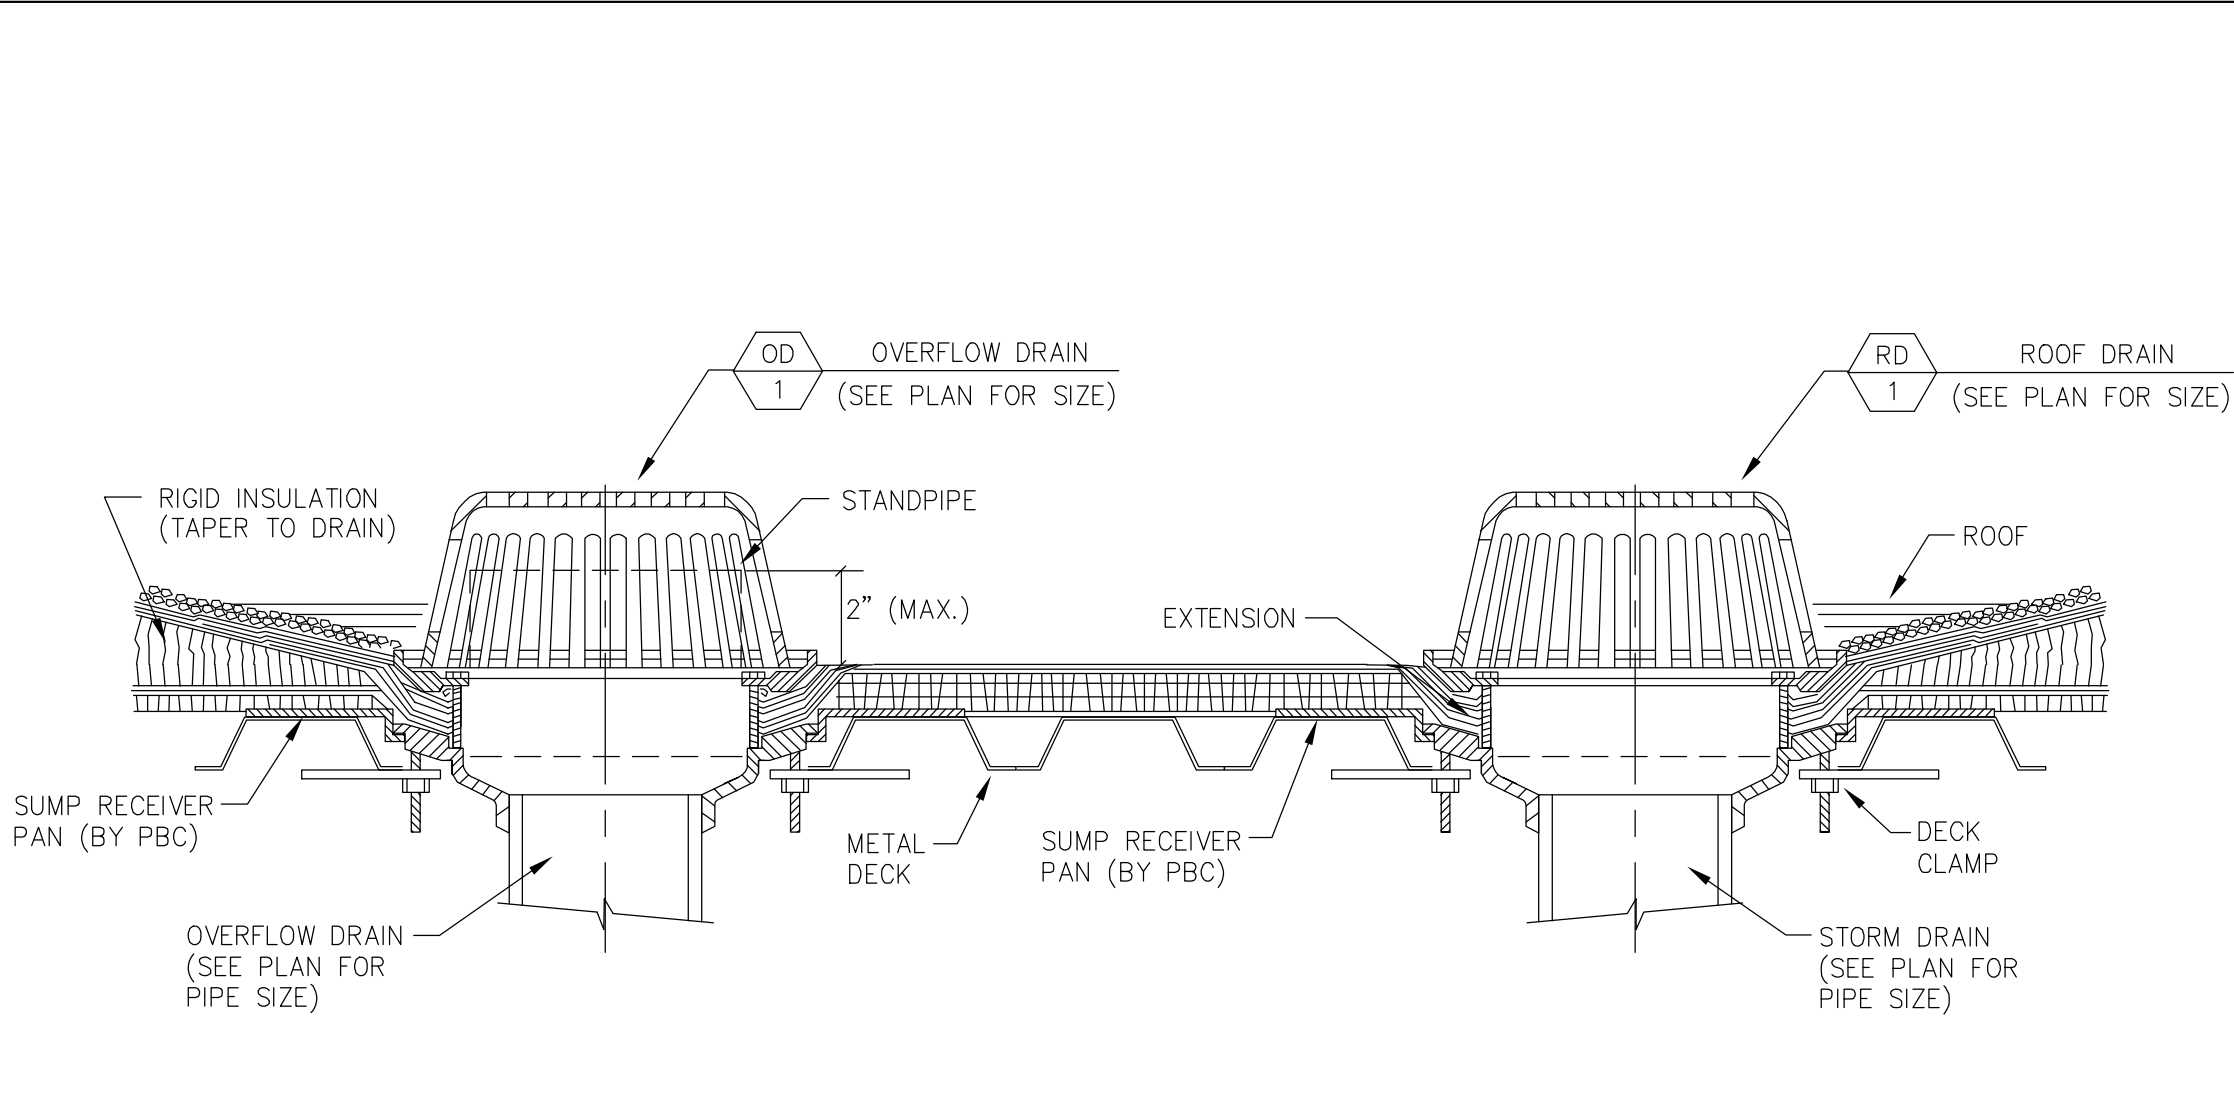


1 ROOF AND OVERFLOW DRAIN DETAIL
P0502 SCALE: N.T.S.

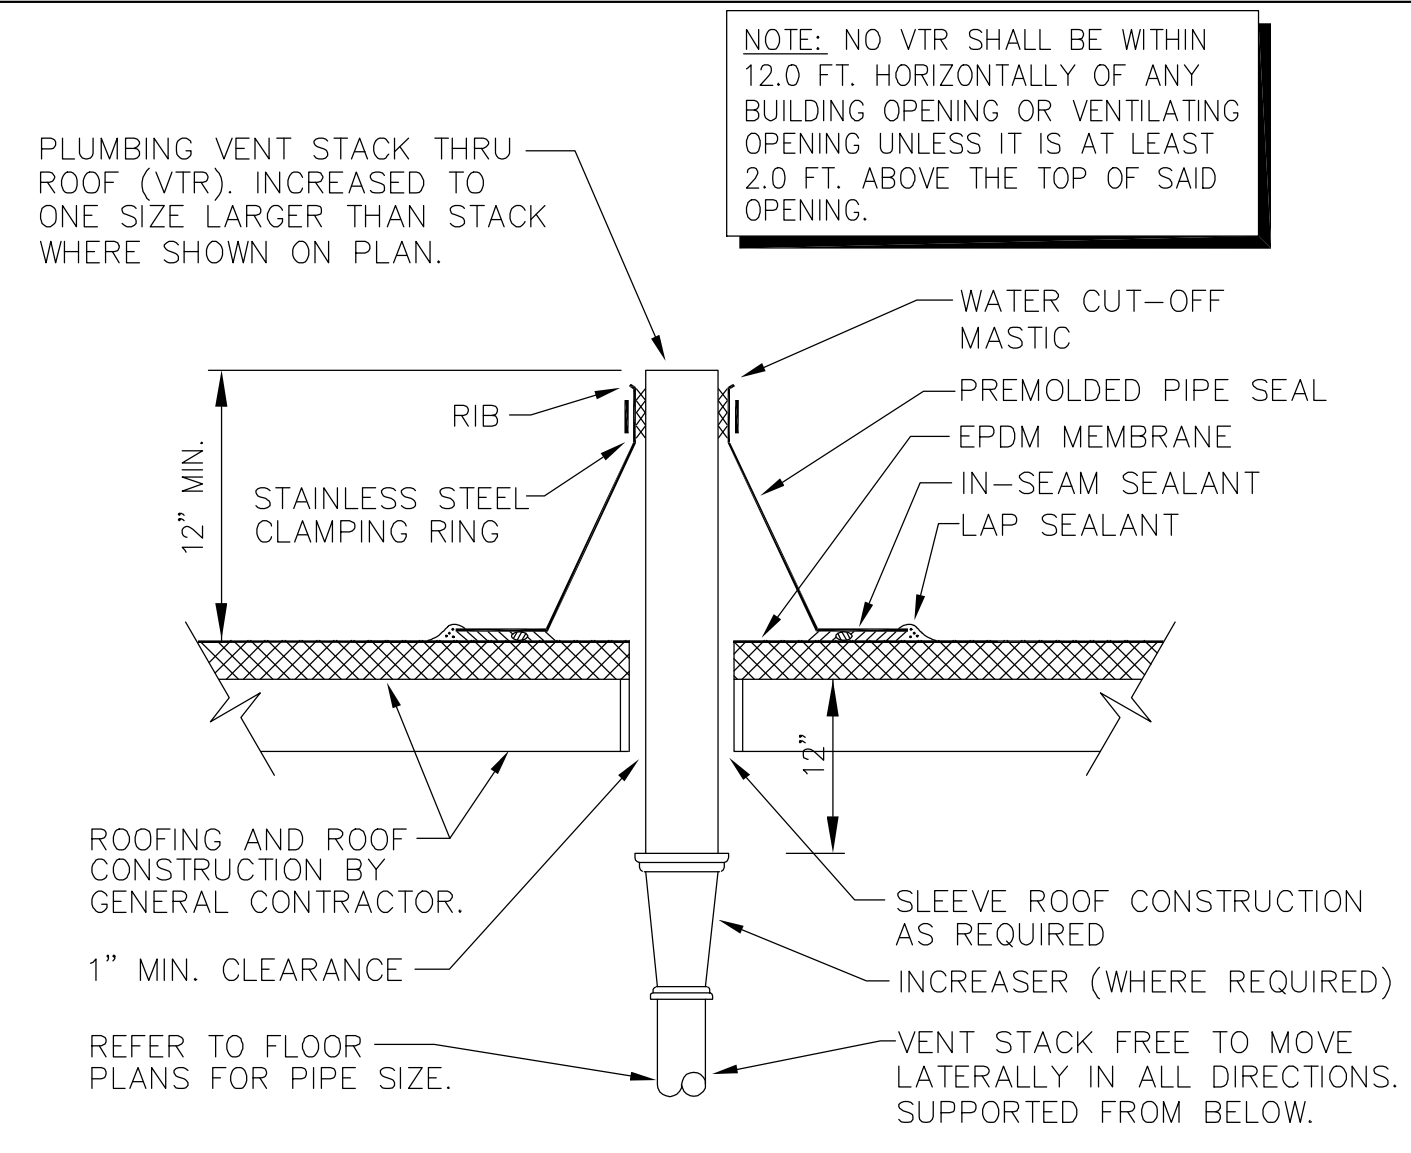


2 PLUMBING VENT THRU ROOF DETAIL
P0502 SCALE: N.T.S.

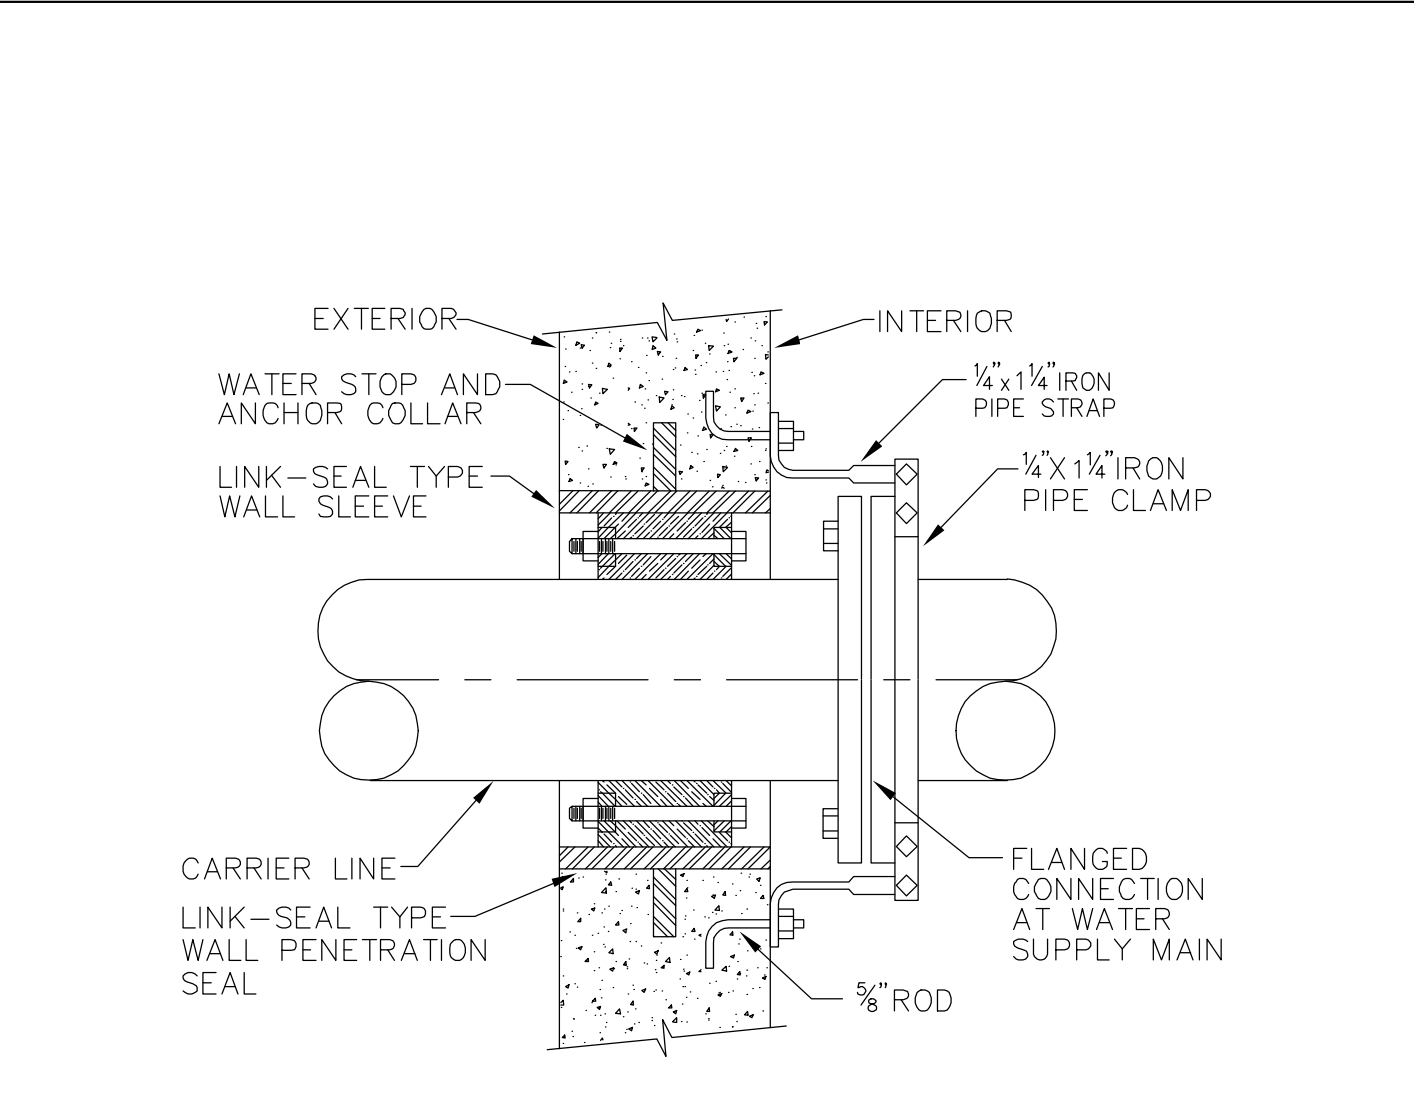


3 LINK-SEAL PIPE THRU WALL PENETRATION DETAIL
P0502 SCALE: N.T.S.

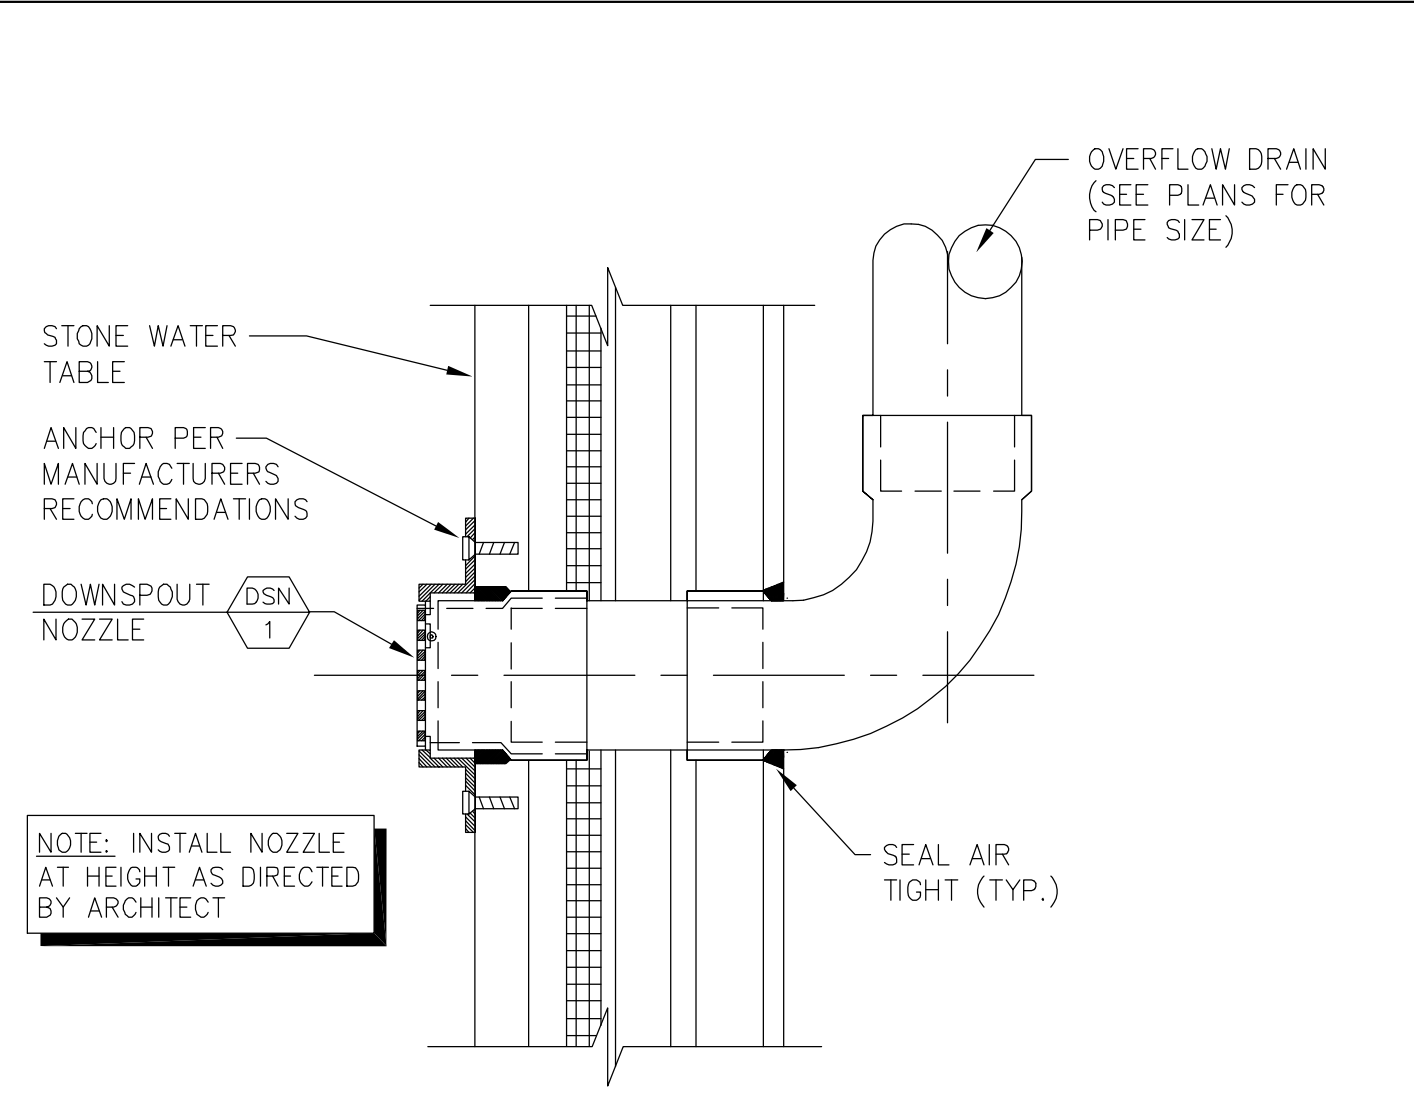


4 DOWNSPOUT NOZZLE DETAIL
P0502 SCALE: N.T.S.

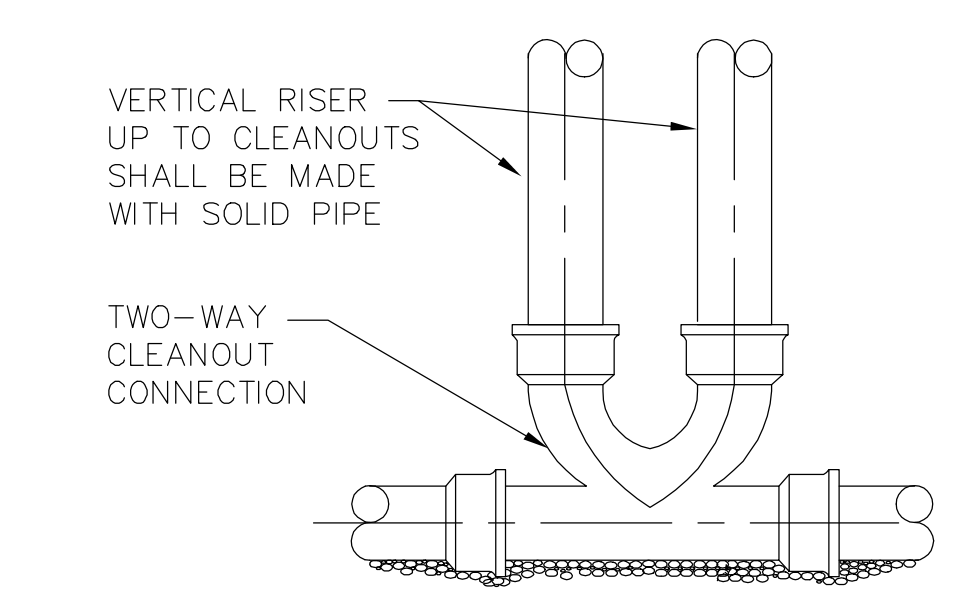


5 TWO-WAY SUB-SOIL DRAINAGE AND CLEANOUT DETAIL
P0501 SCALE: N.T.S.

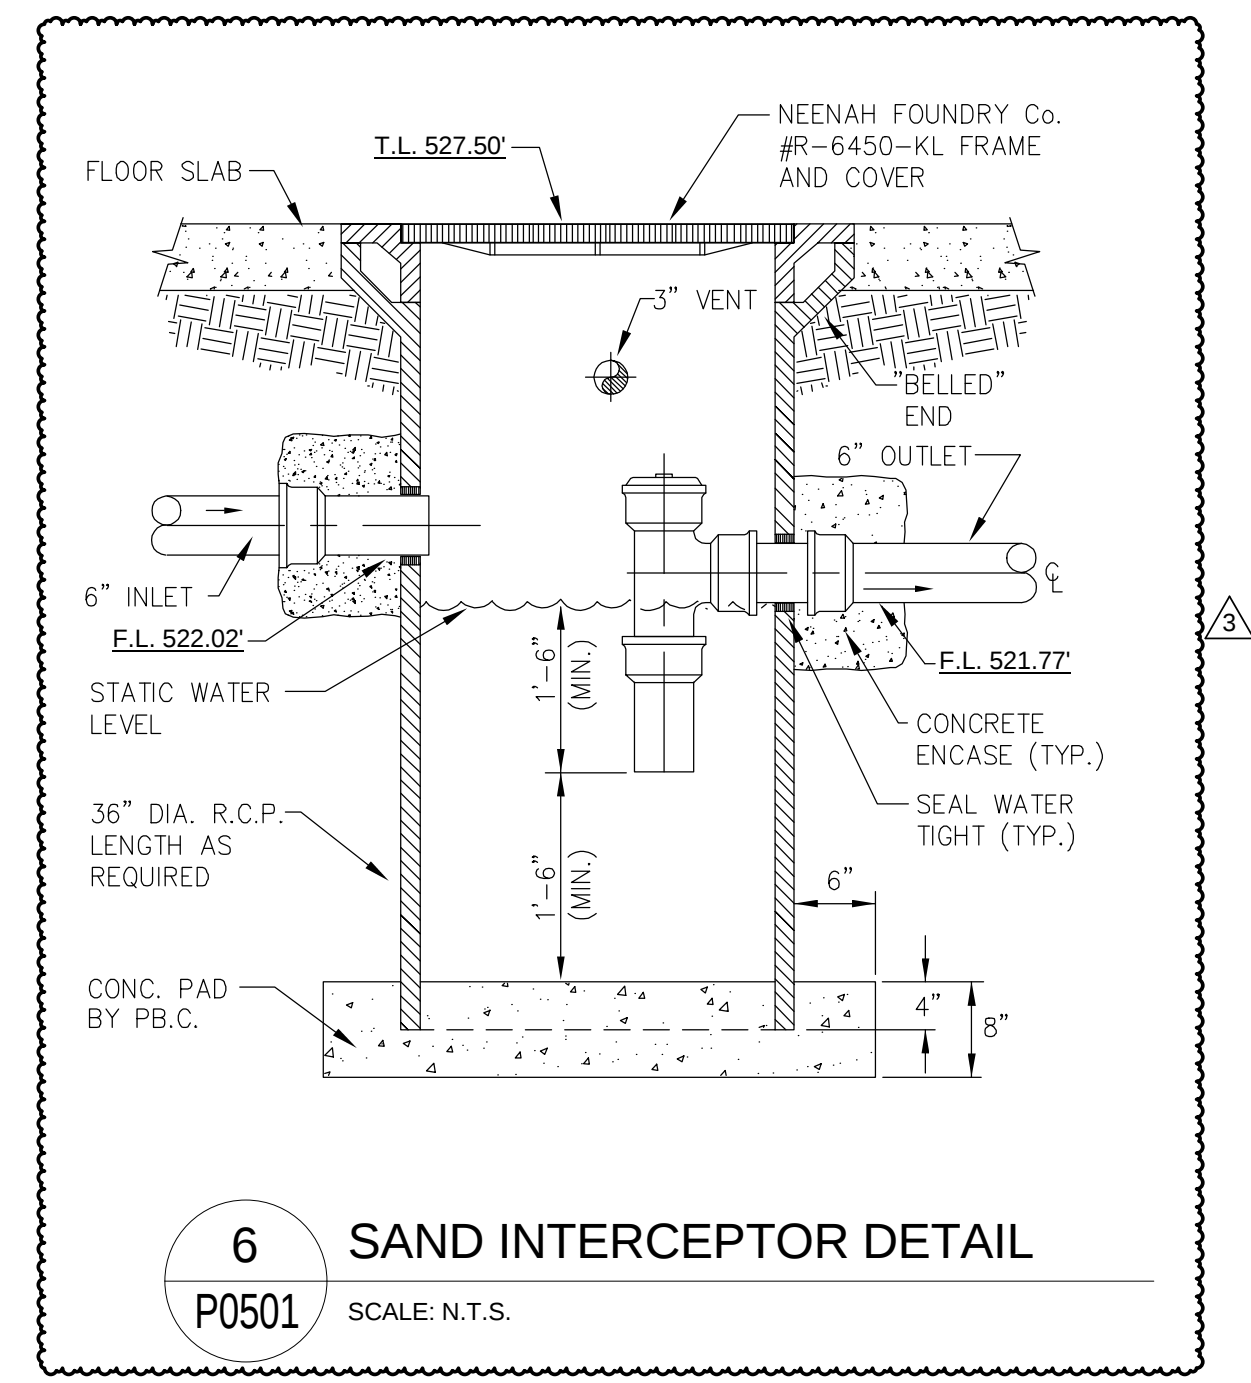


6 SAND INTERCEPTOR DETAIL
P0501 SCALE: N.T.S.

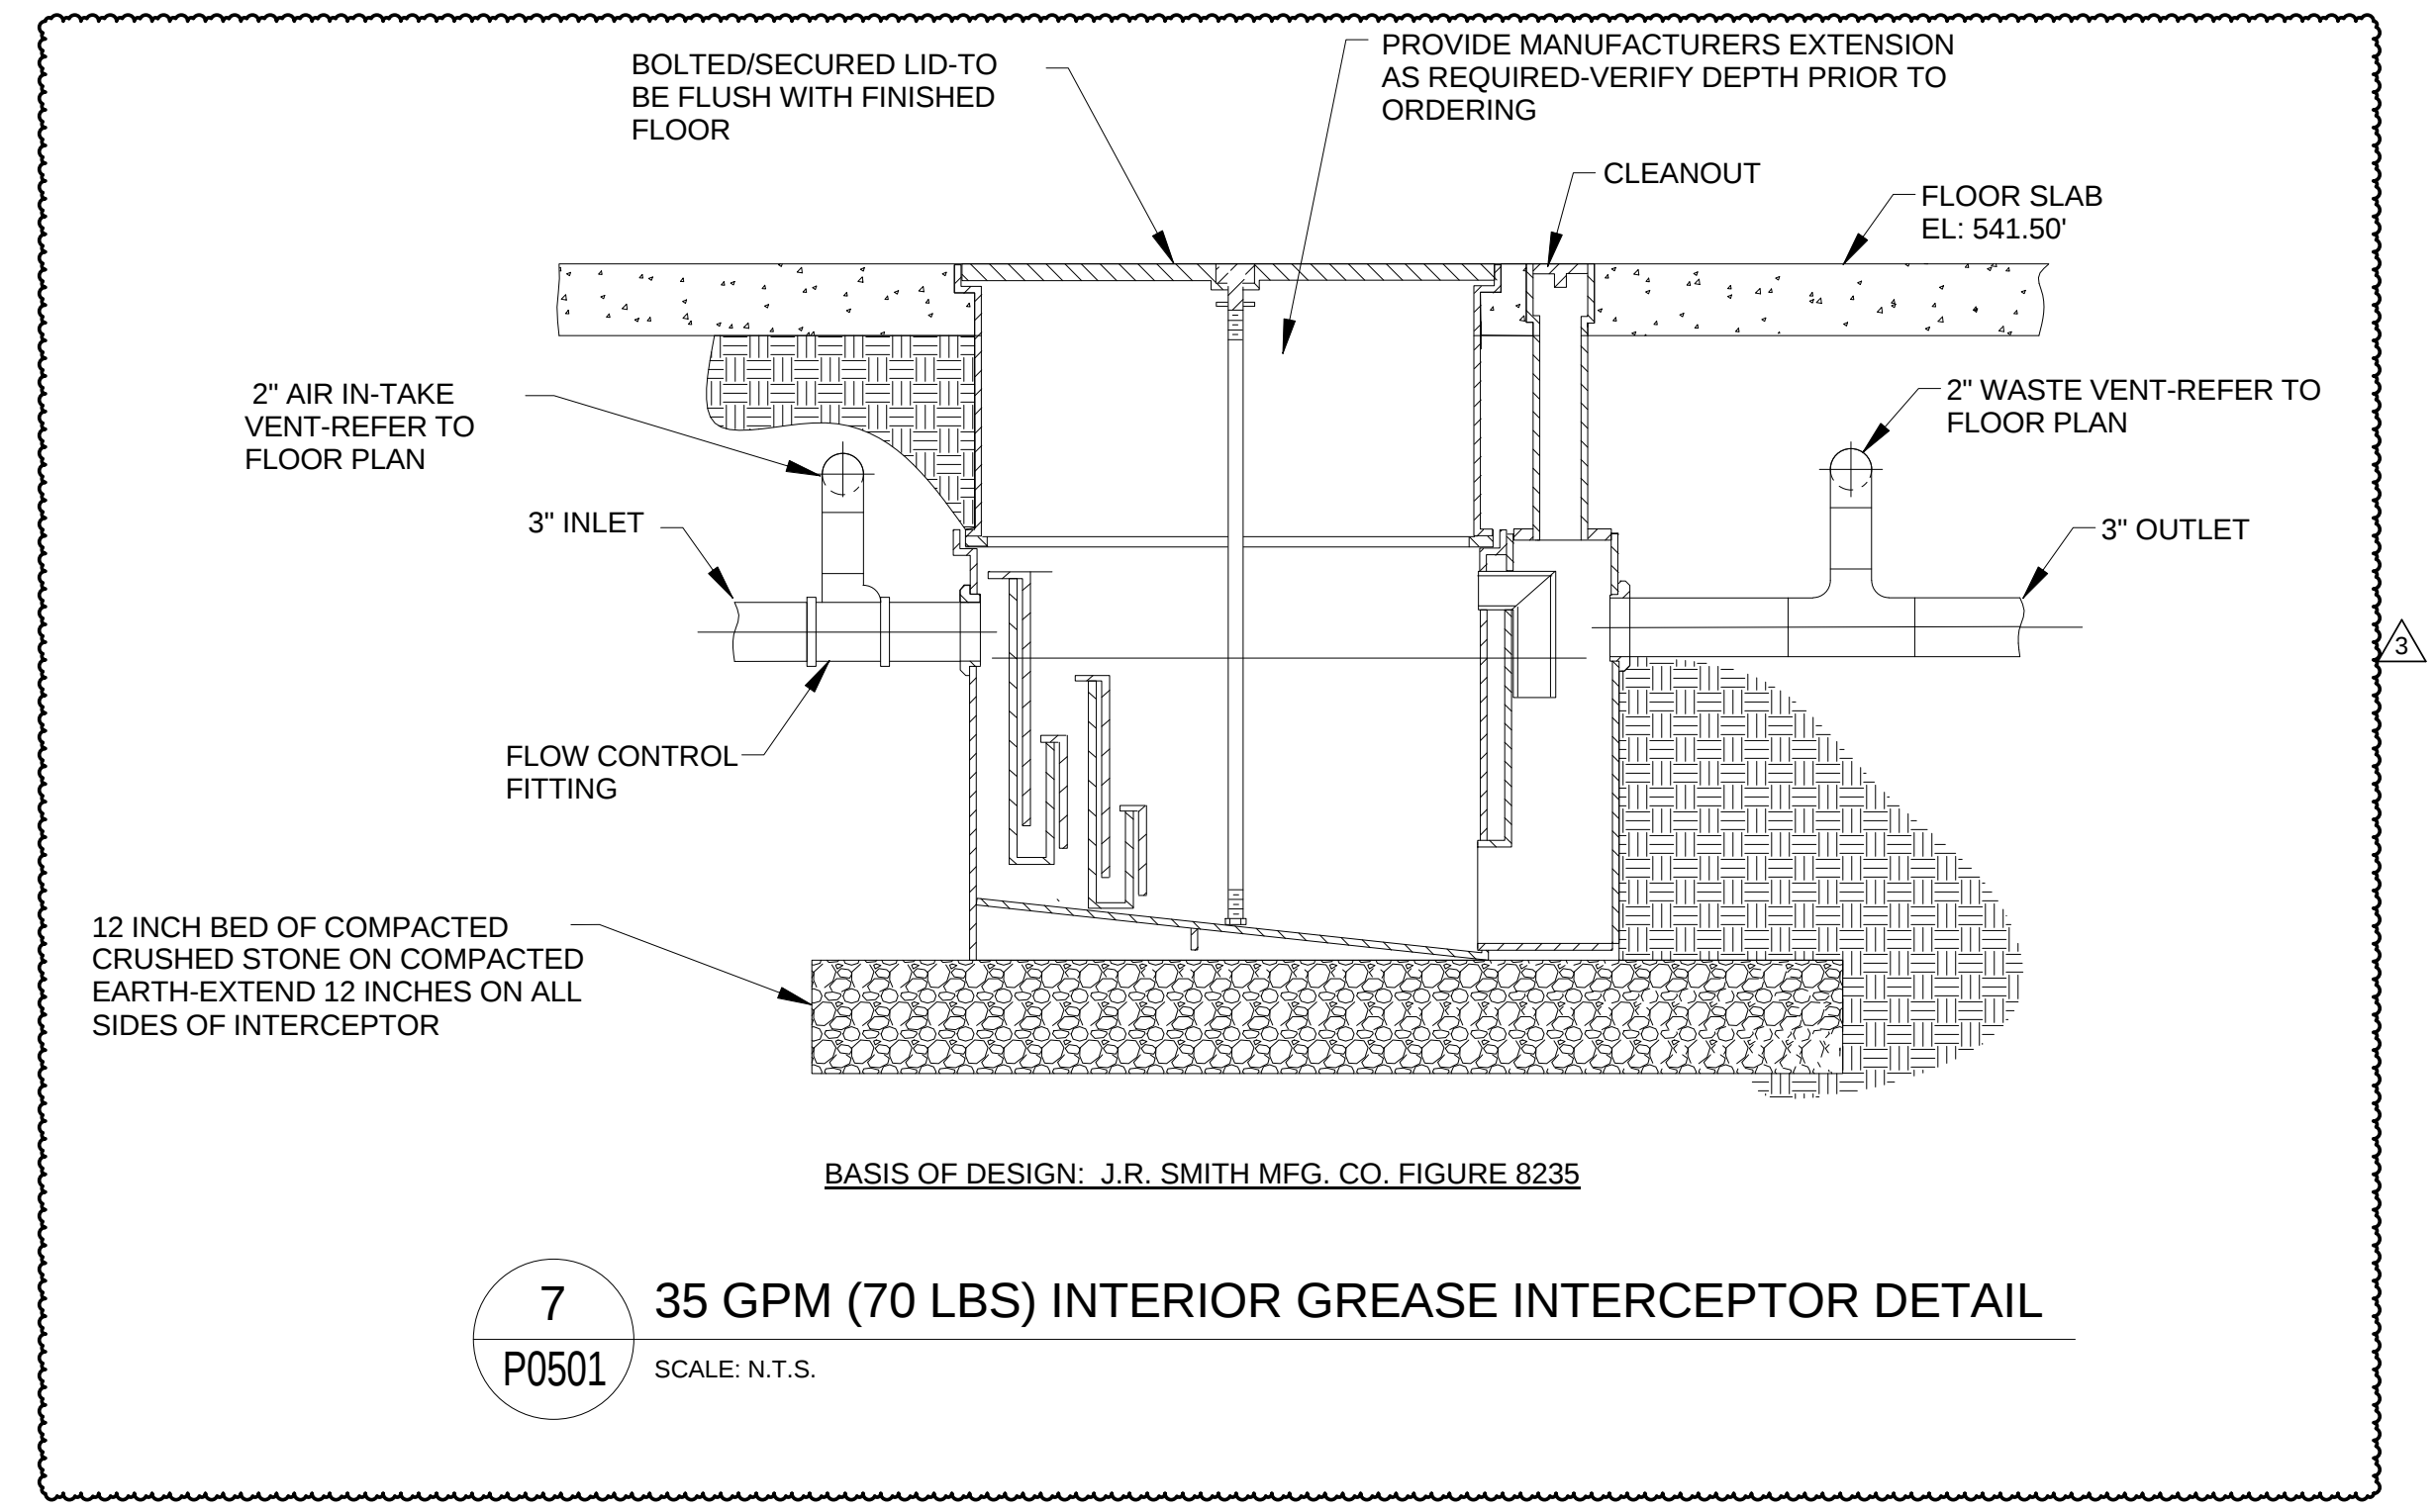


7 35 GPM (70 LBS) INTERIOR GREASE INTERCEPTOR DETAIL
P0501 SCALE: N.T.S.

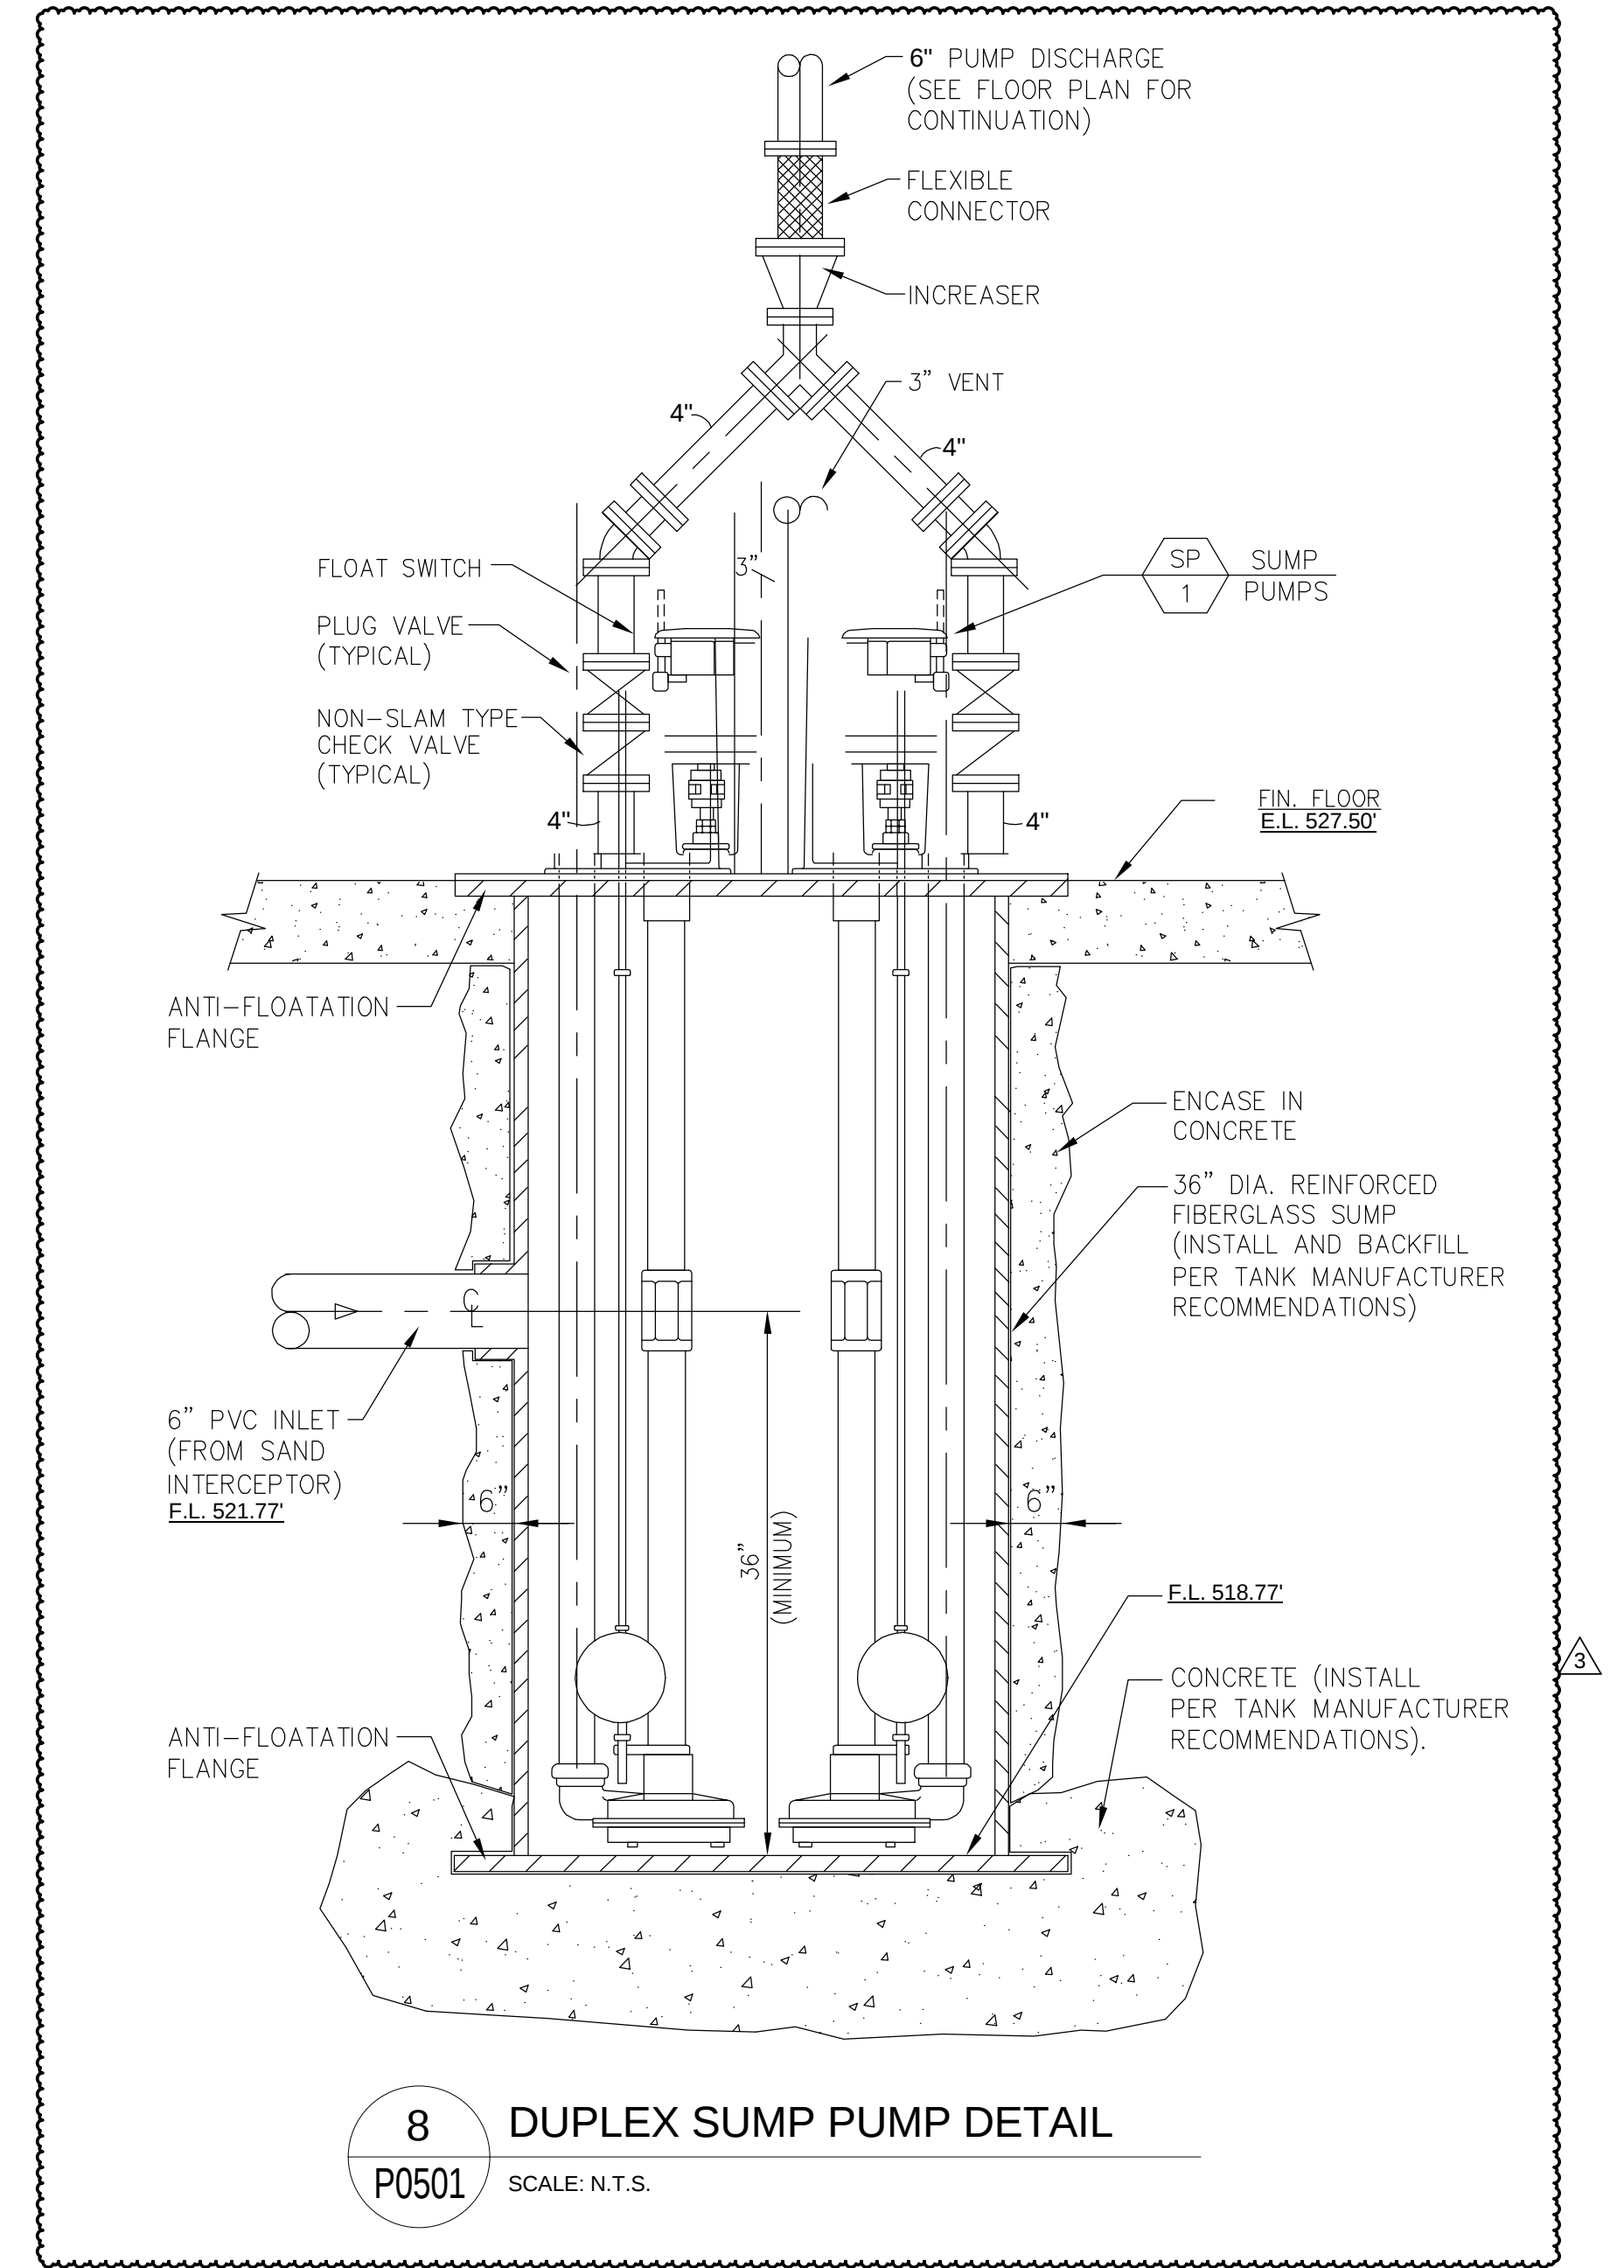

8 DUPLEX SUMP PUMP DETAIL
P0501 SCALE: N.T.S.

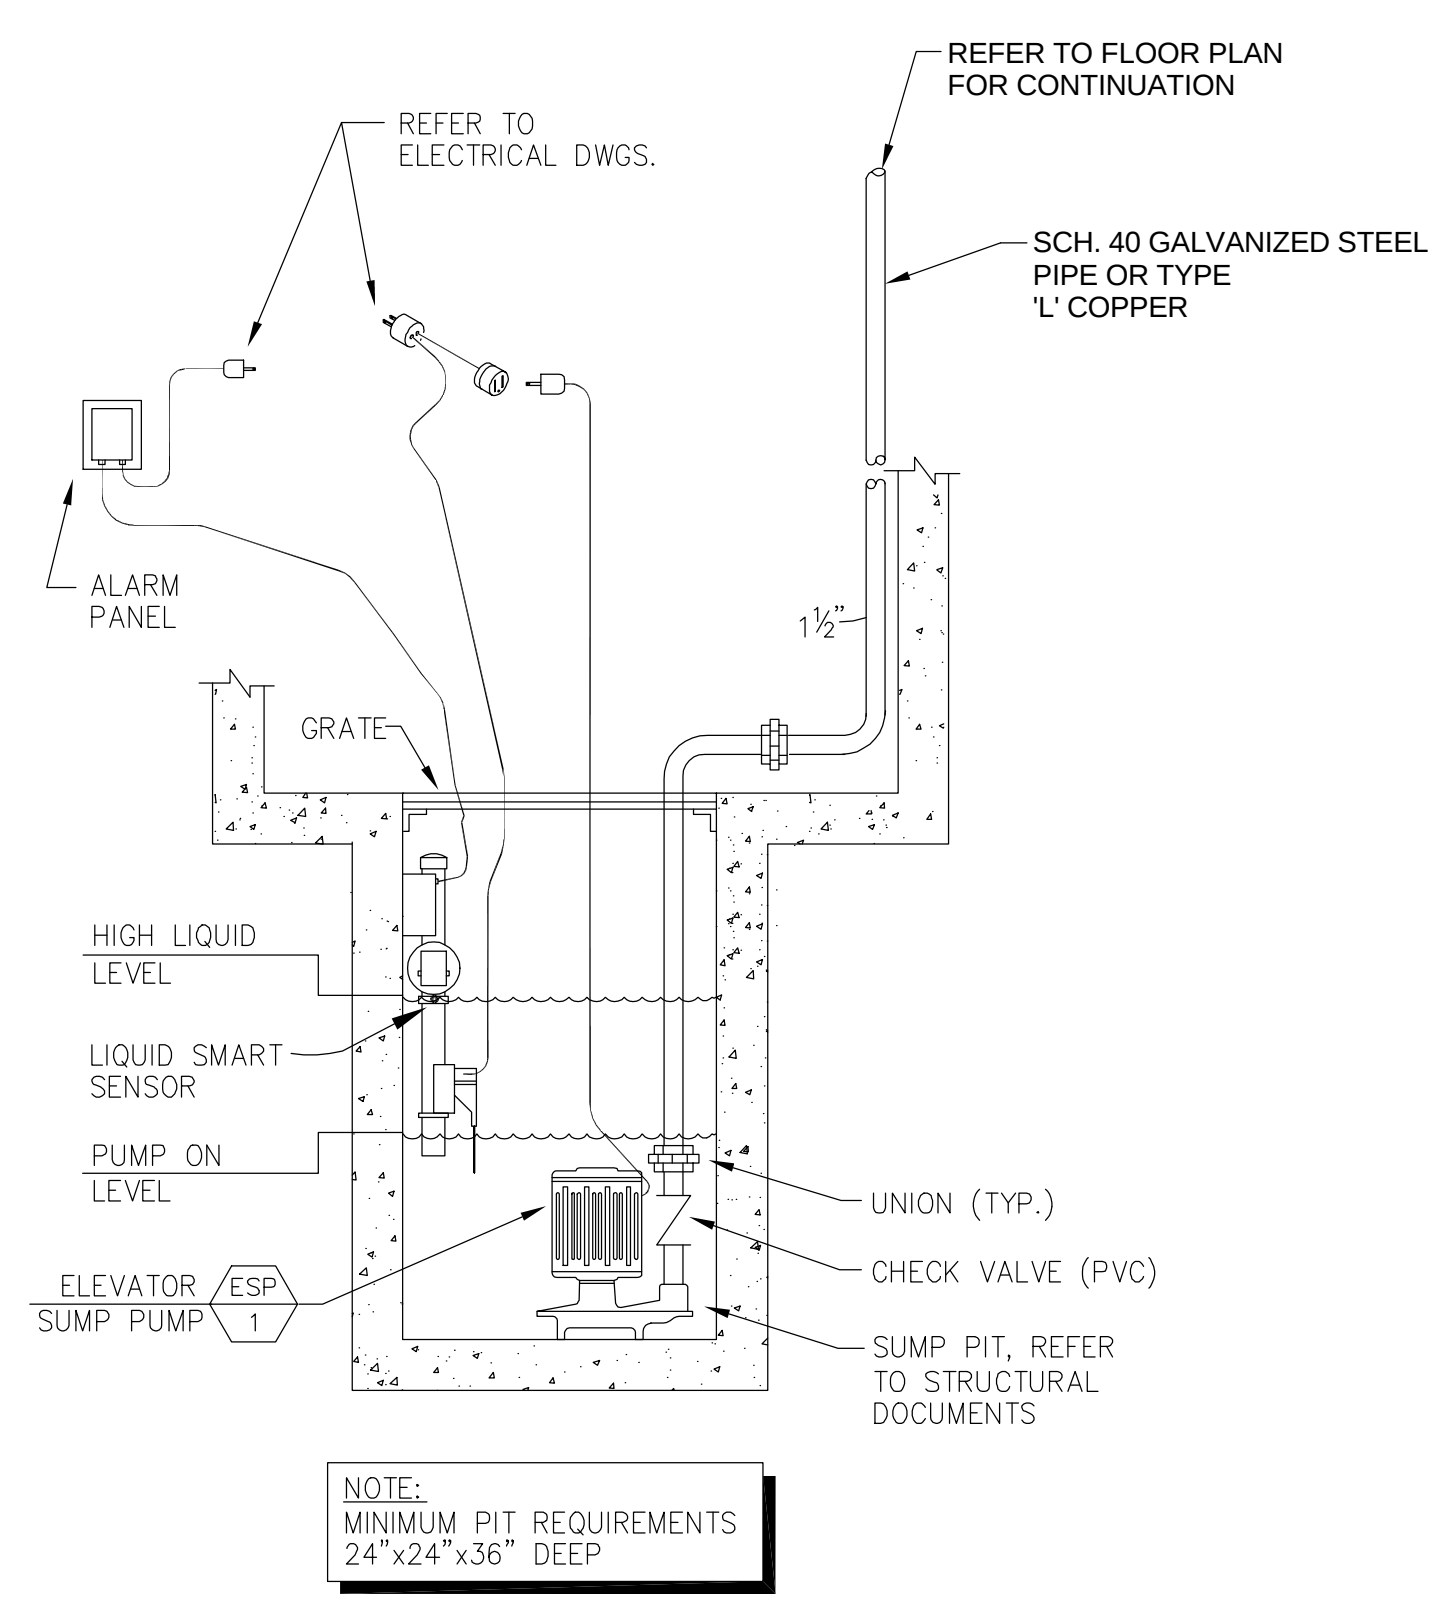

9 ELEVATOR SUMP PUMP DETAIL
P0501 SCALE: N.T.S.

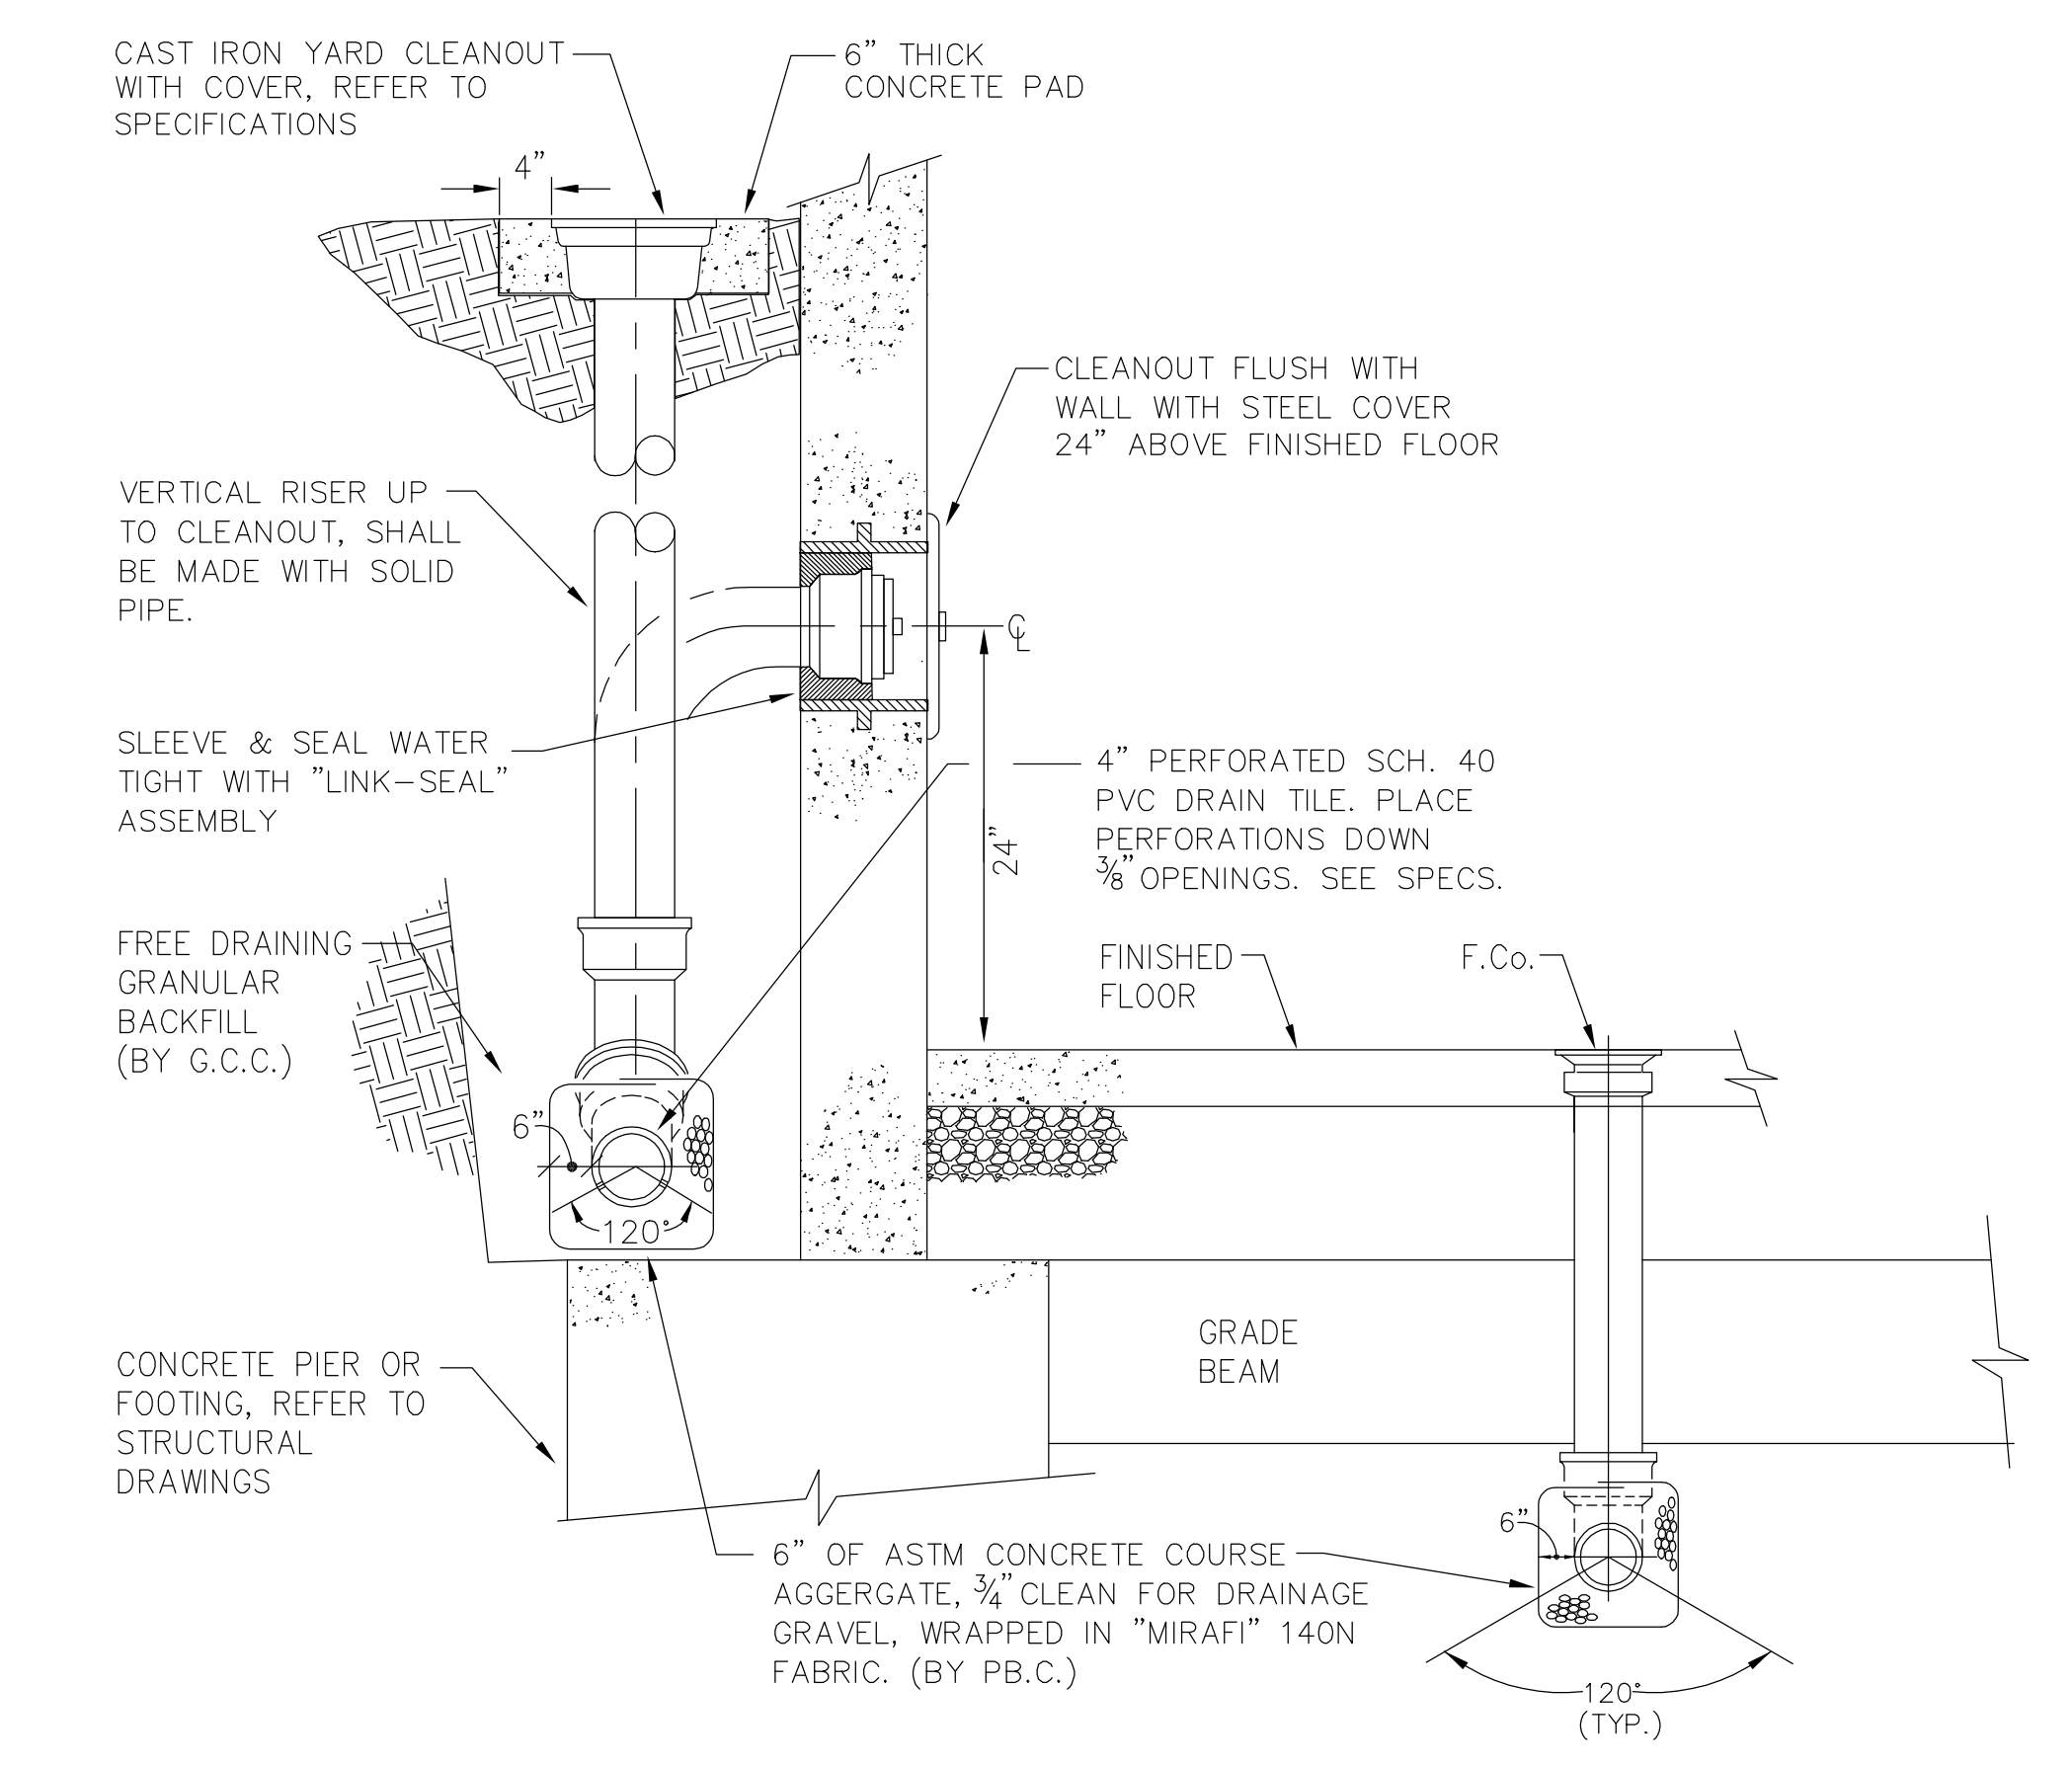

10 SUB-SOIL DRAINAGE AND CLEANOUT DETAIL
P0501 SCALE: N.T.S.

3	ADDENDUM 2-4	24 MAY 2015
2	ADDENDUM 2-2	19 APR 2016
1	ADDENDUM 2-1	17 MAR 2016
1	ISSUED FOR CONSTRUCTION (BP2)	01 MAR 2016
No.	Description	Date

Drawing Title:

DETAILS - PLUMBING

Project No.: 04561.01 Checked by:

P0501