




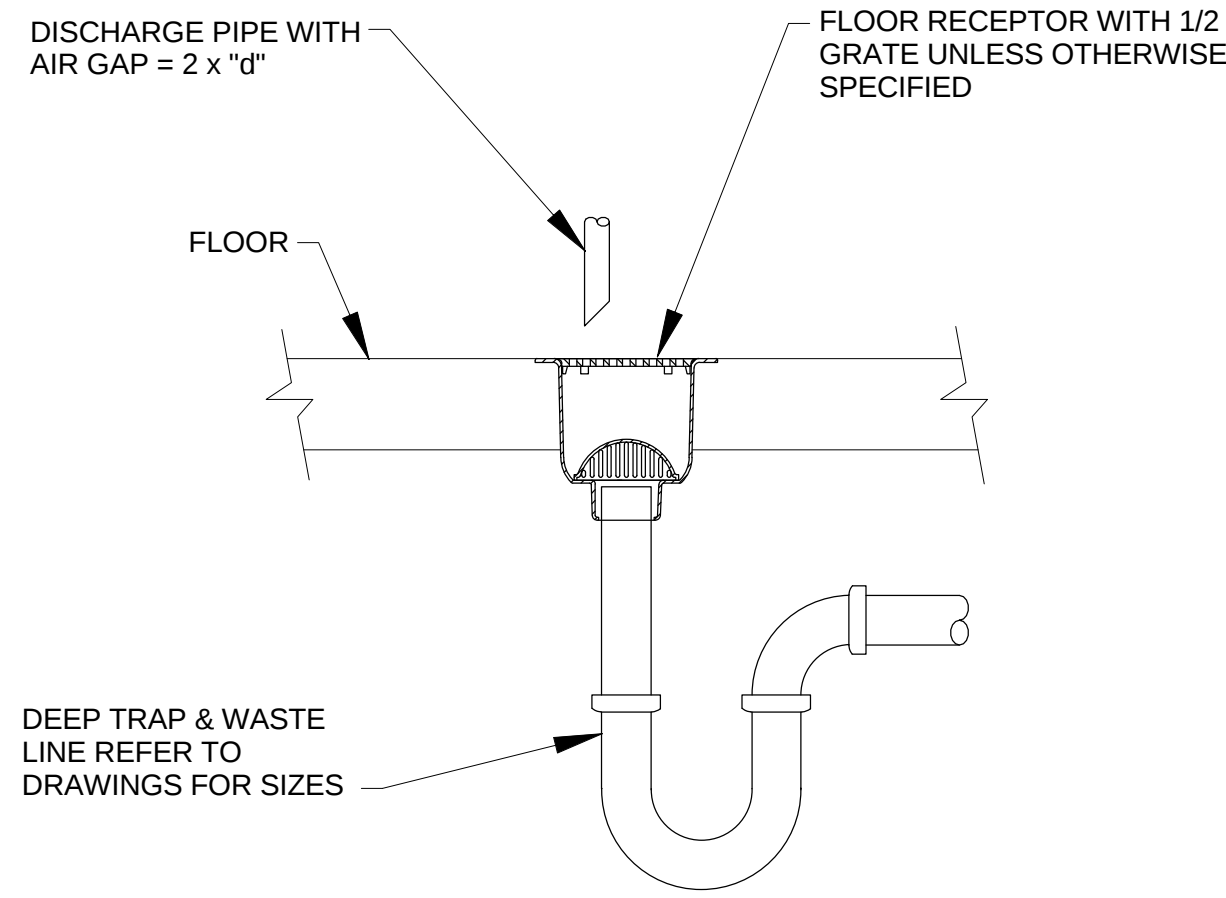


1 FLOOR RECEPTOR/SINK DETAIL
P0502 SCALE: N.T.S.

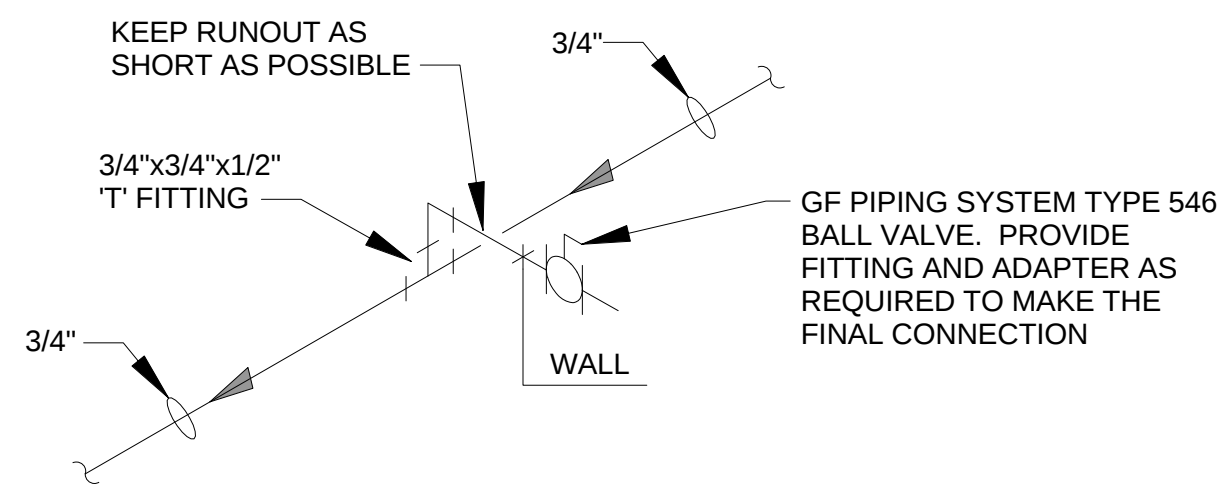


2 DI WATER RUNOUT CONNECTION
P0502 SCALE: N.T.S.

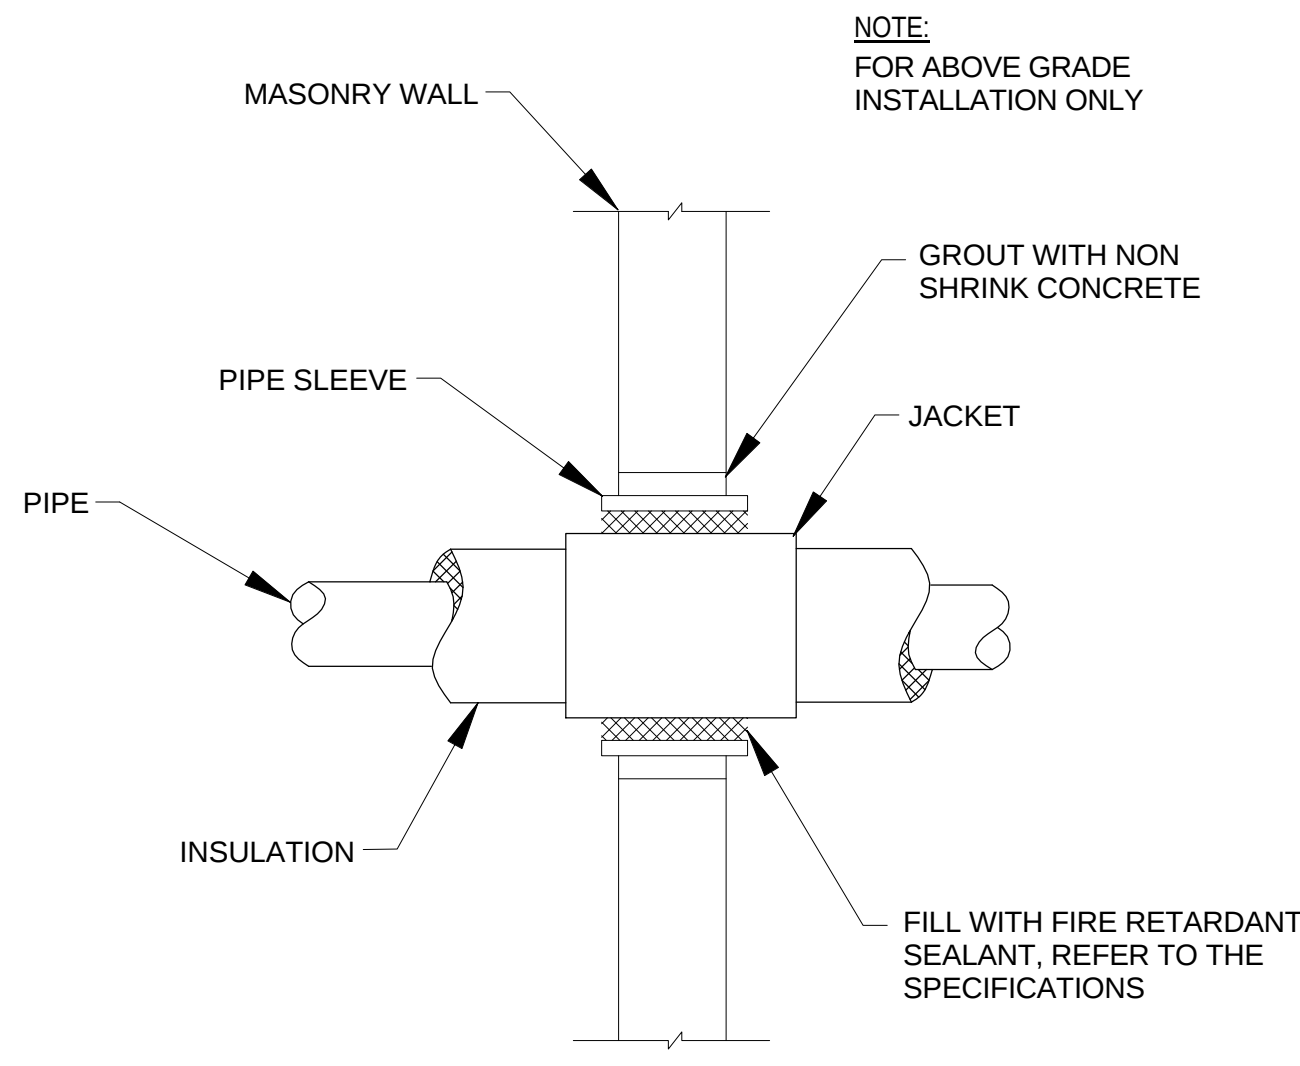


3 PIPING THROUGH MASONRY WALL
P0502 SCALE: N.T.S.

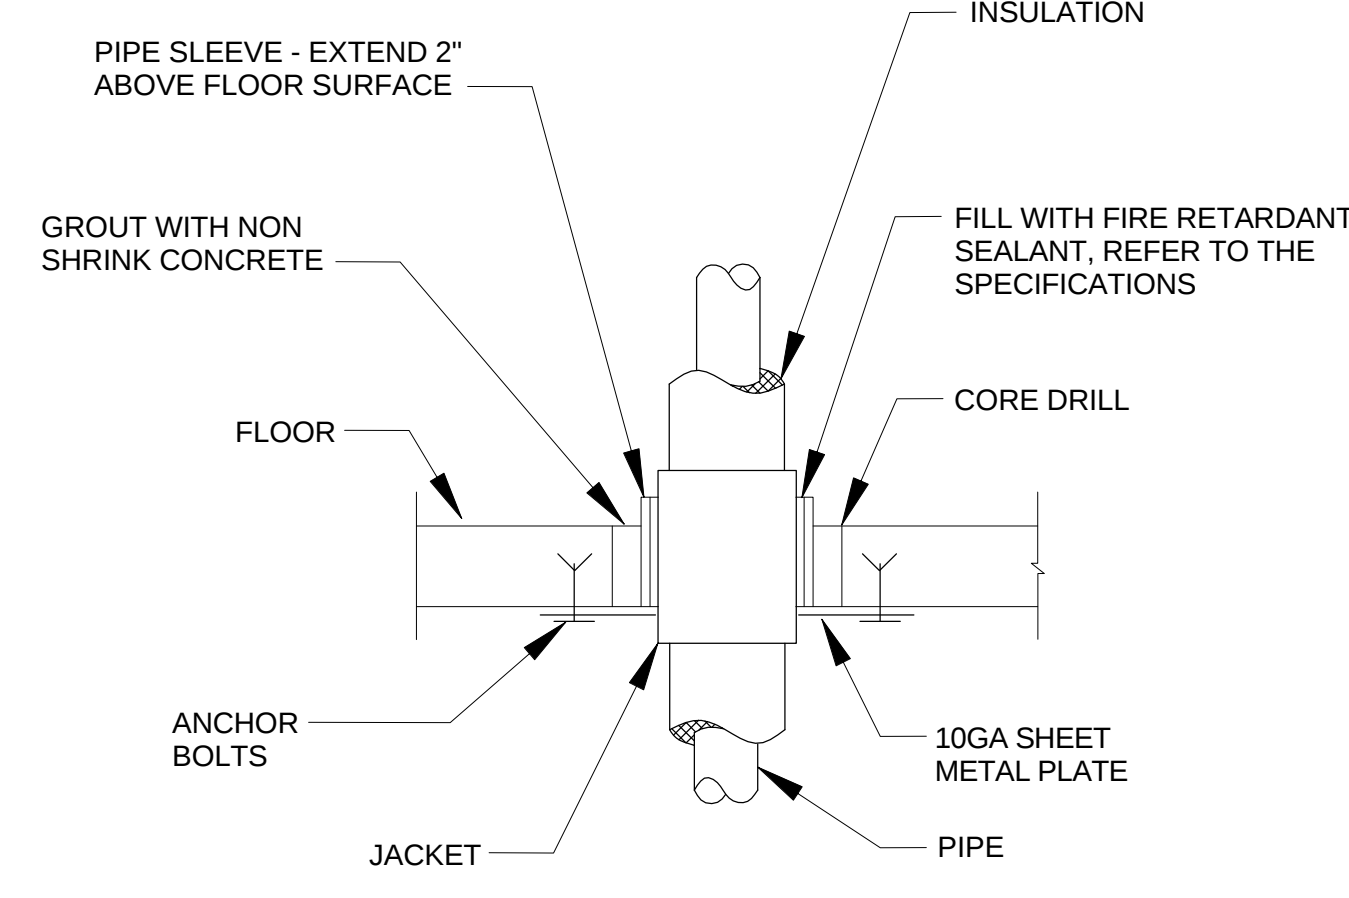


4 PIPING THROUGH CONCRETE FLOOR
P0502 SCALE: N.T.S.

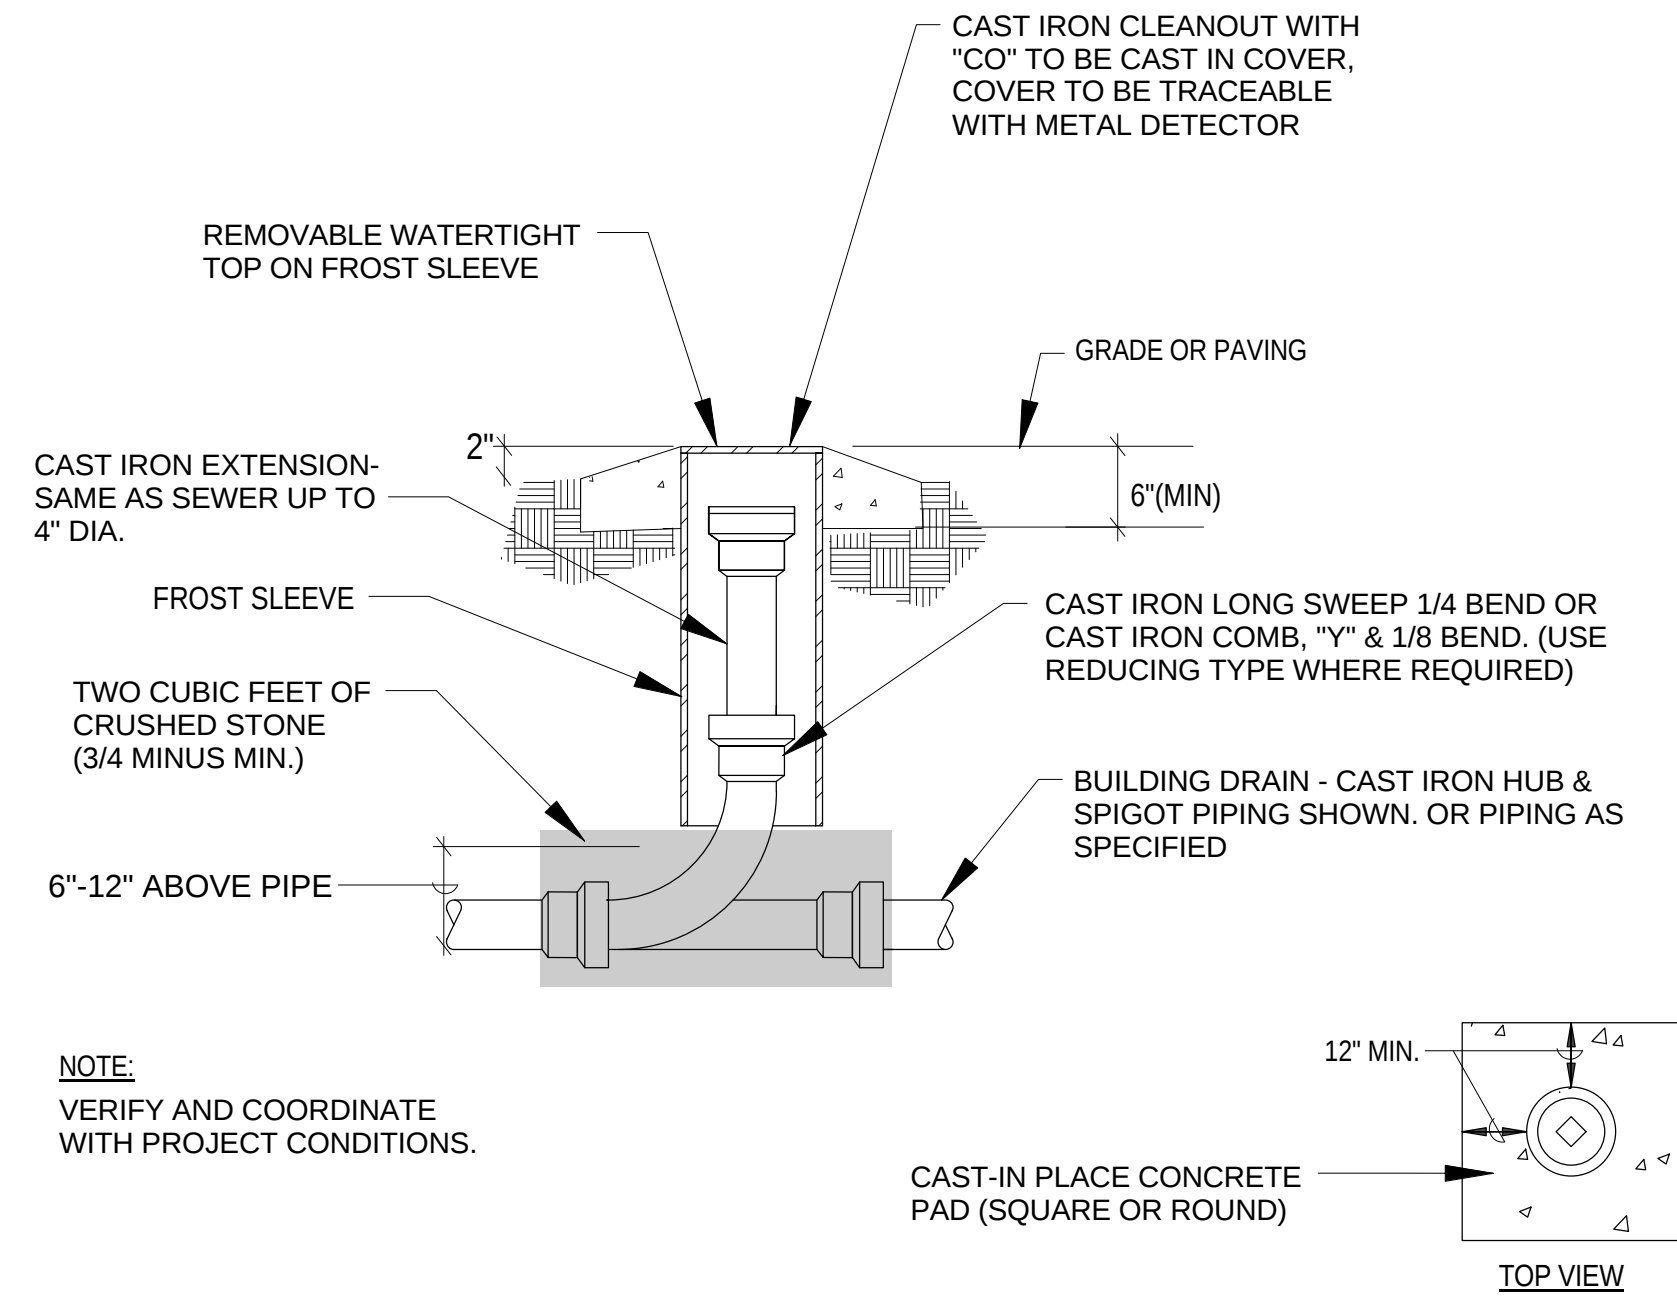


5 TYPICAL GRADE CLEANOUT DETAIL
P0502 SCALE: N.T.S.

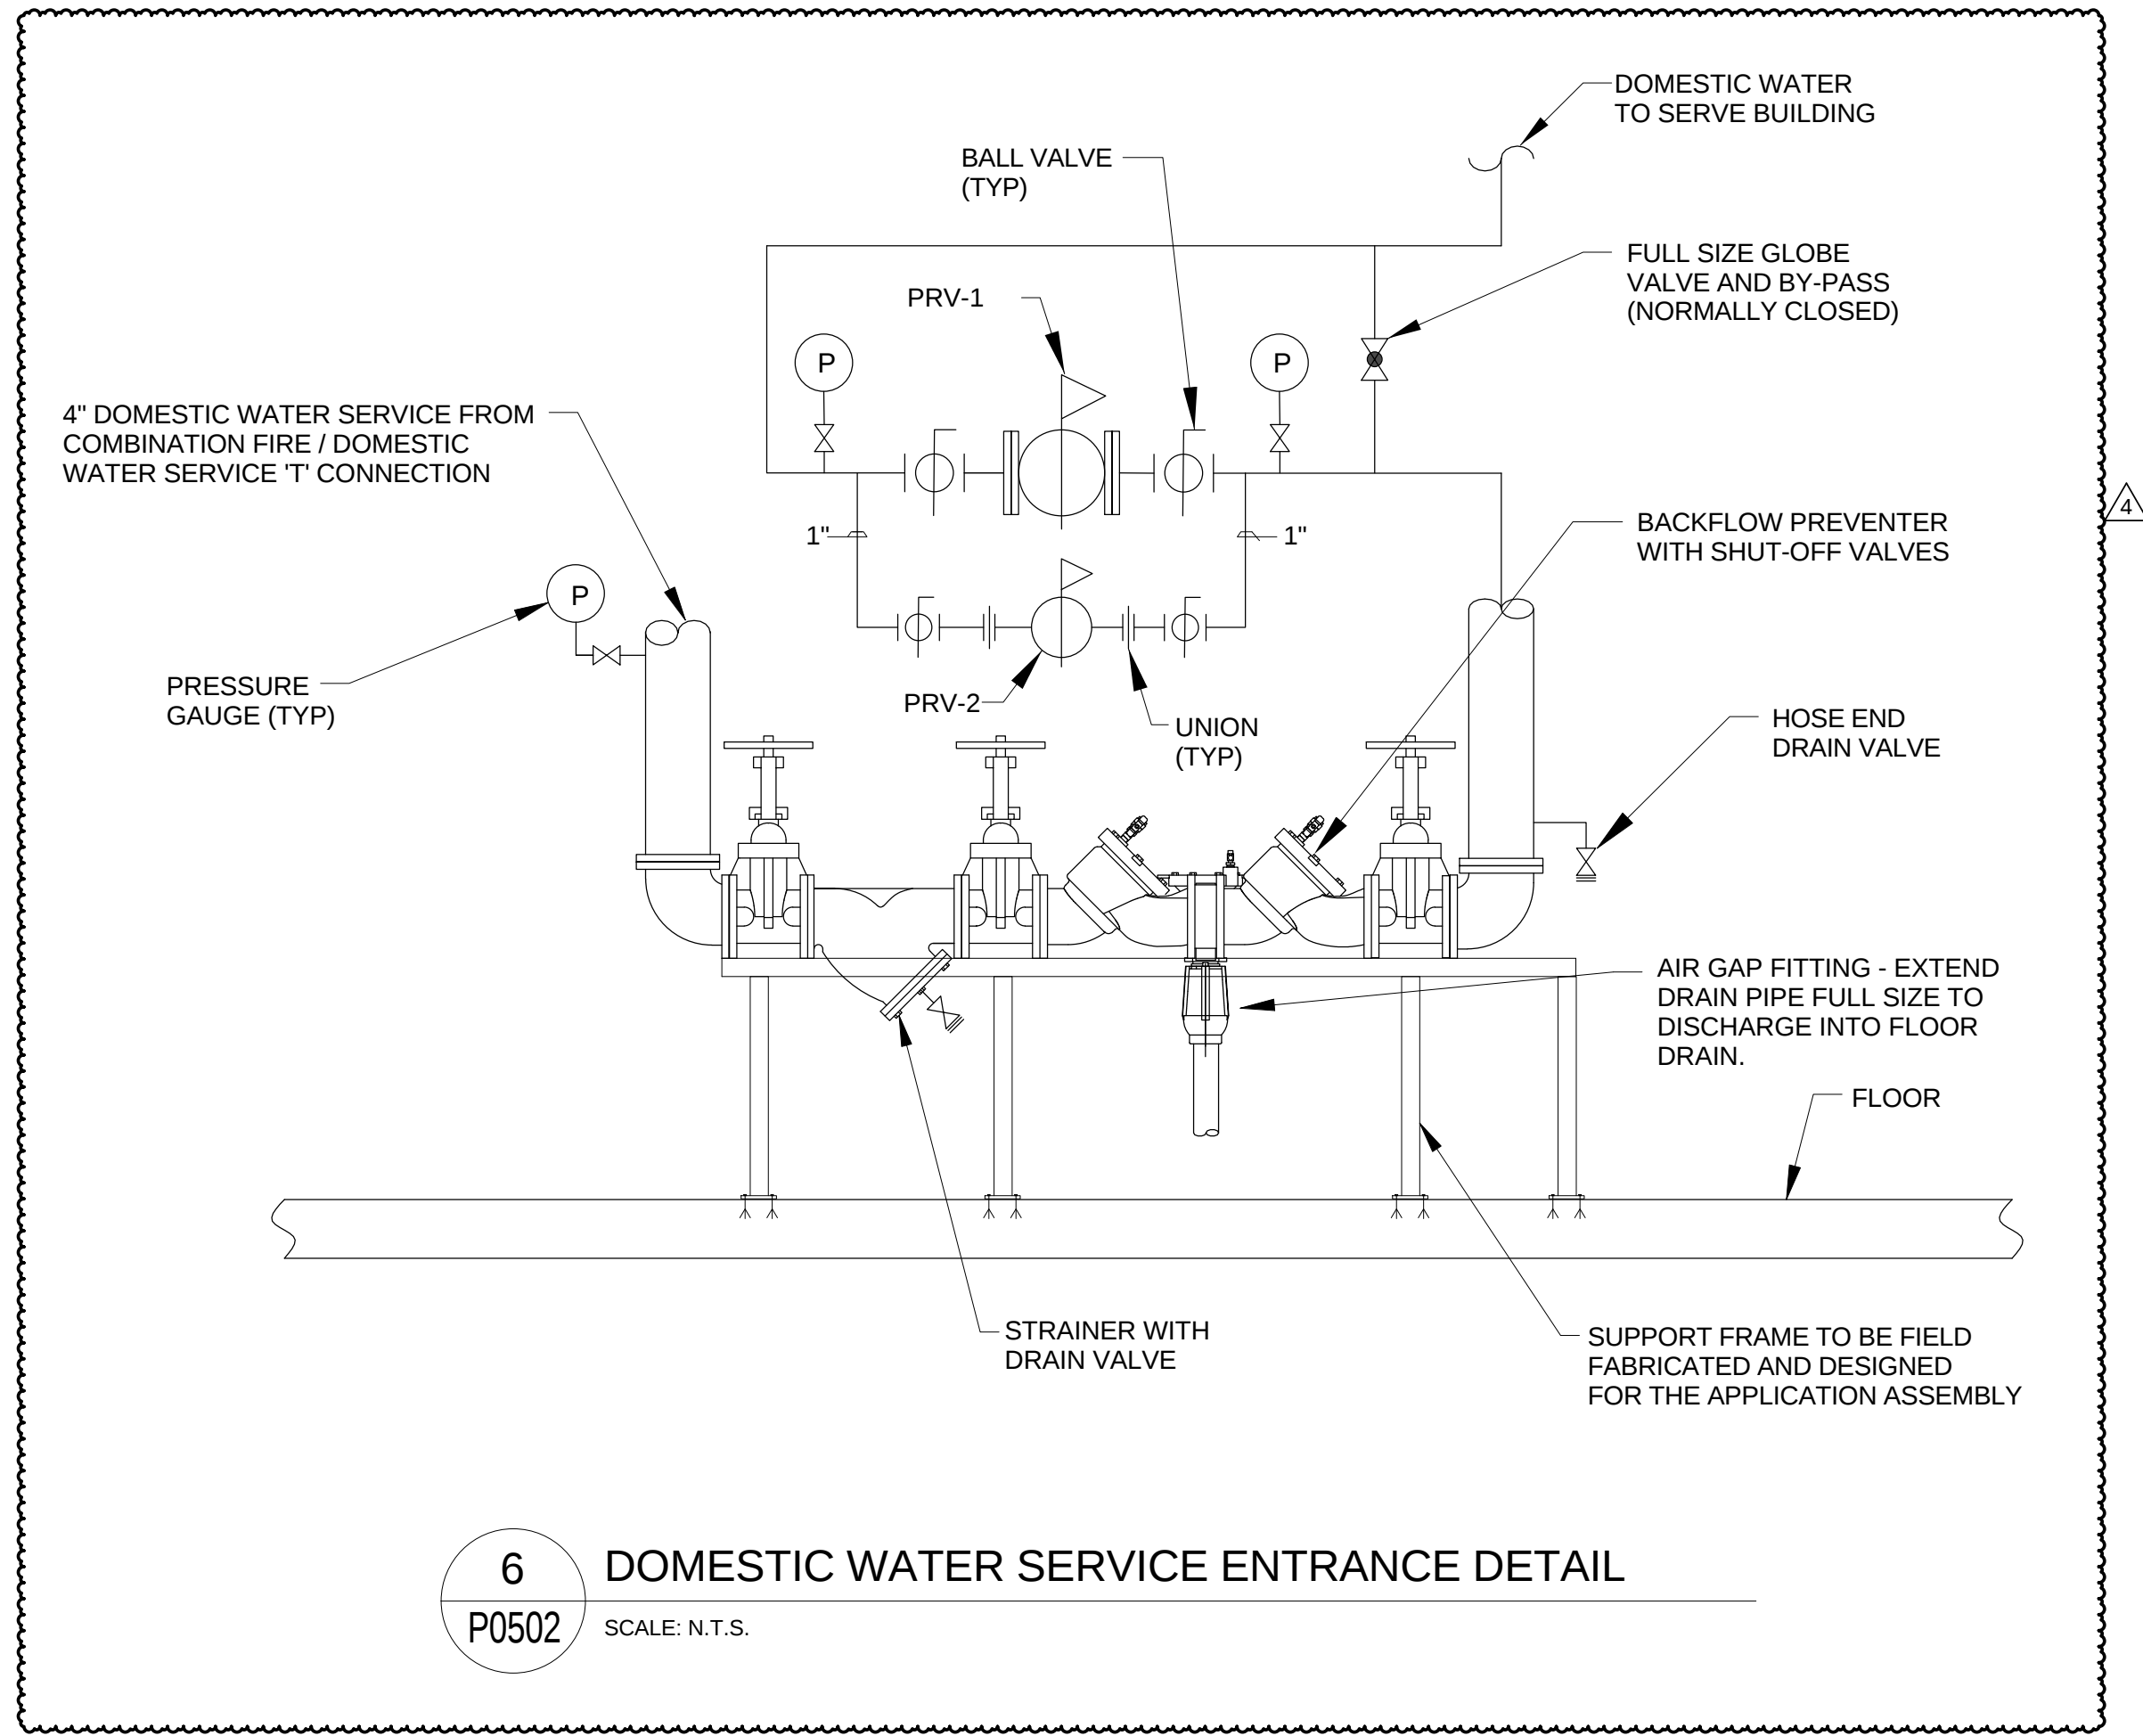


6 DOMESTIC WATER SERVICE ENTRANCE DETAIL
P0502 SCALE: N.T.S.

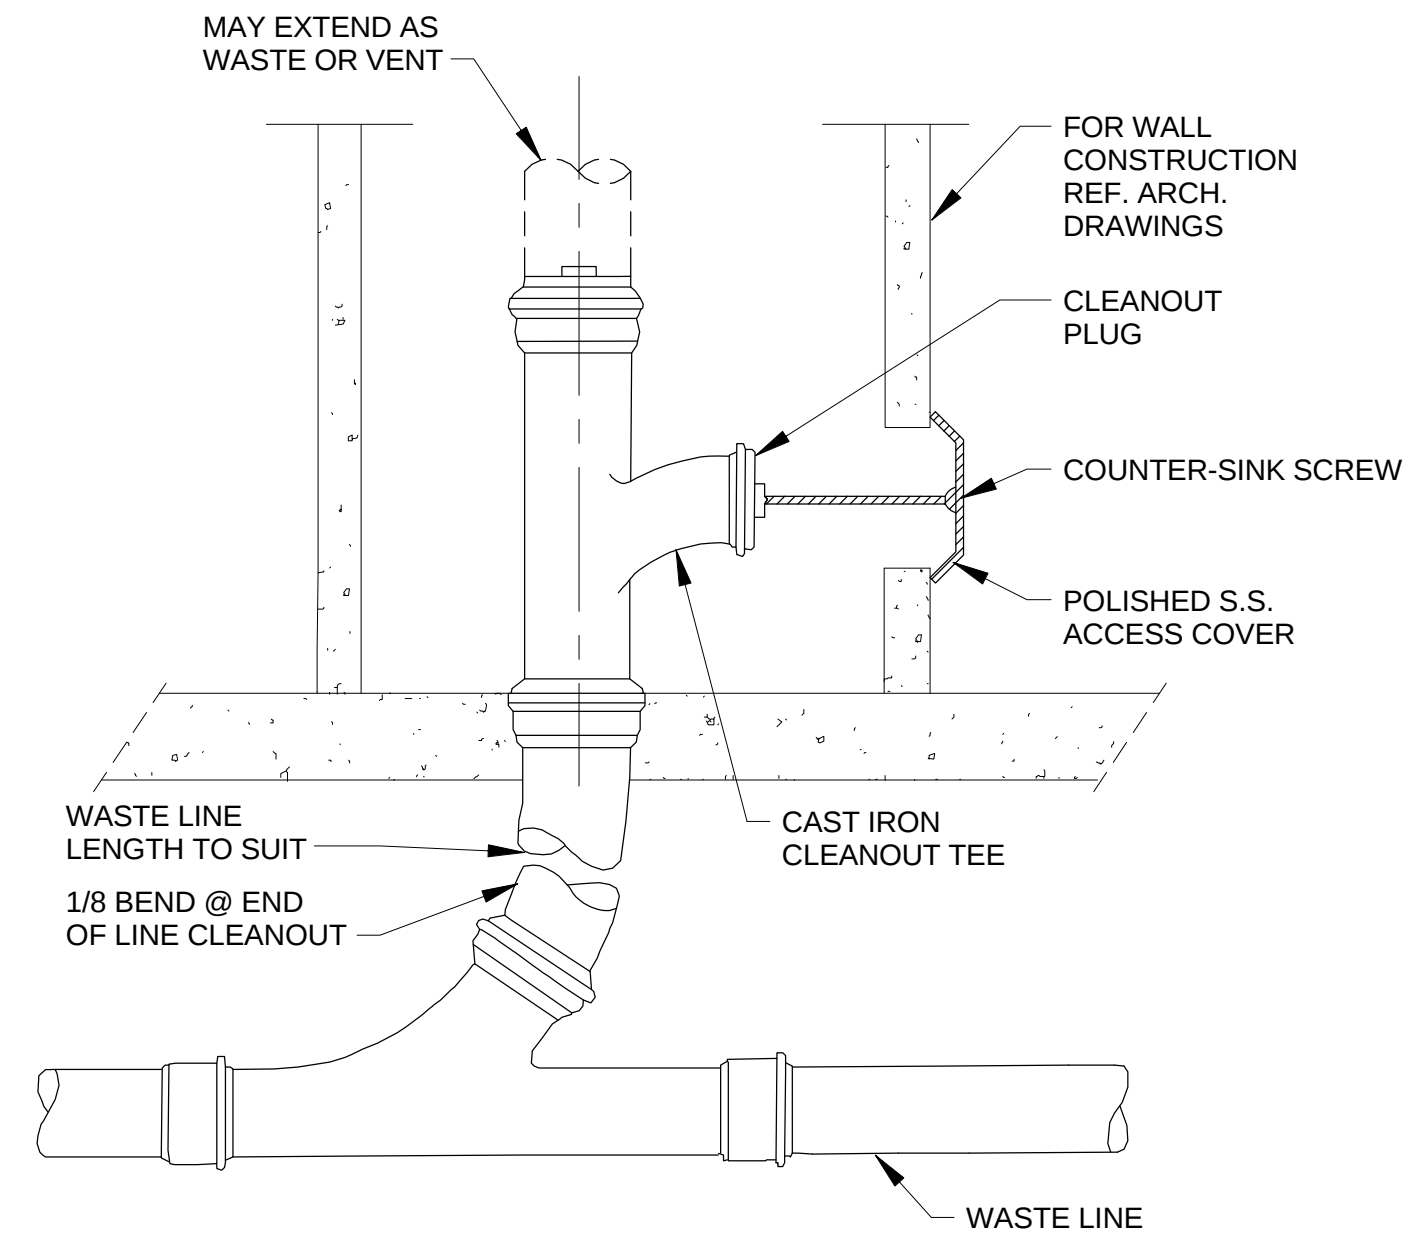


7 WALL CLEANOUT DETAIL
P0502 SCALE: N.T.S.

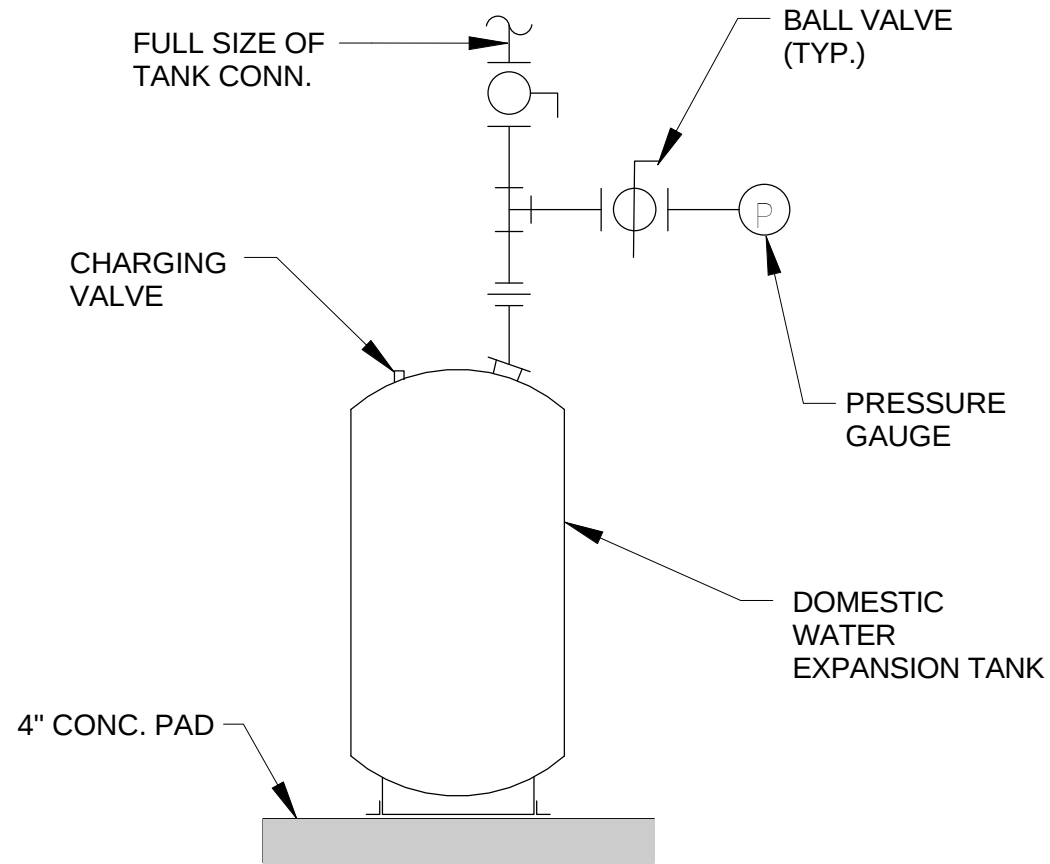


8 DOMESTIC WATER EXPANSION TANK DETAIL
P0502 SCALE: N.T.S.

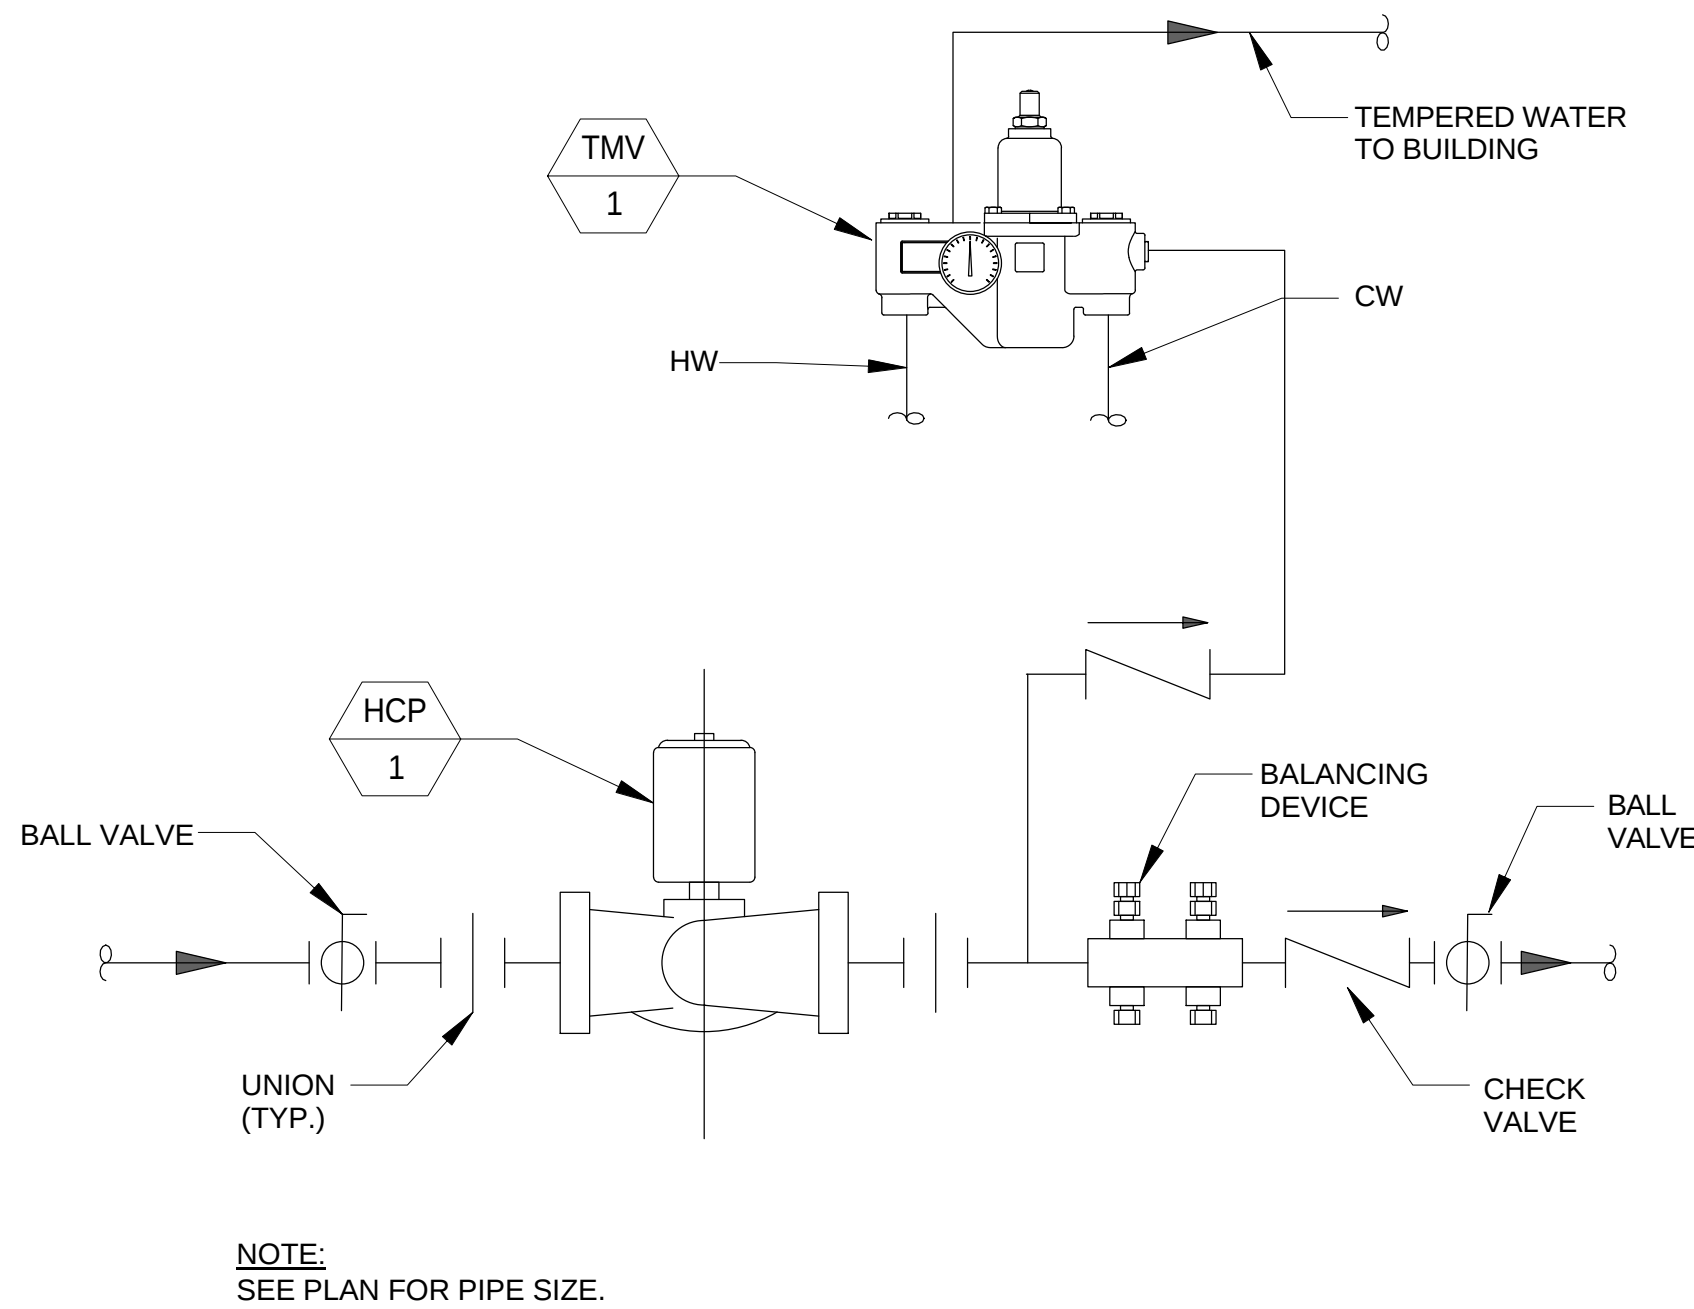

9 HOT WATER CIRCULATING PUMP DETAIL
P0502 SCALE: N.T.S.

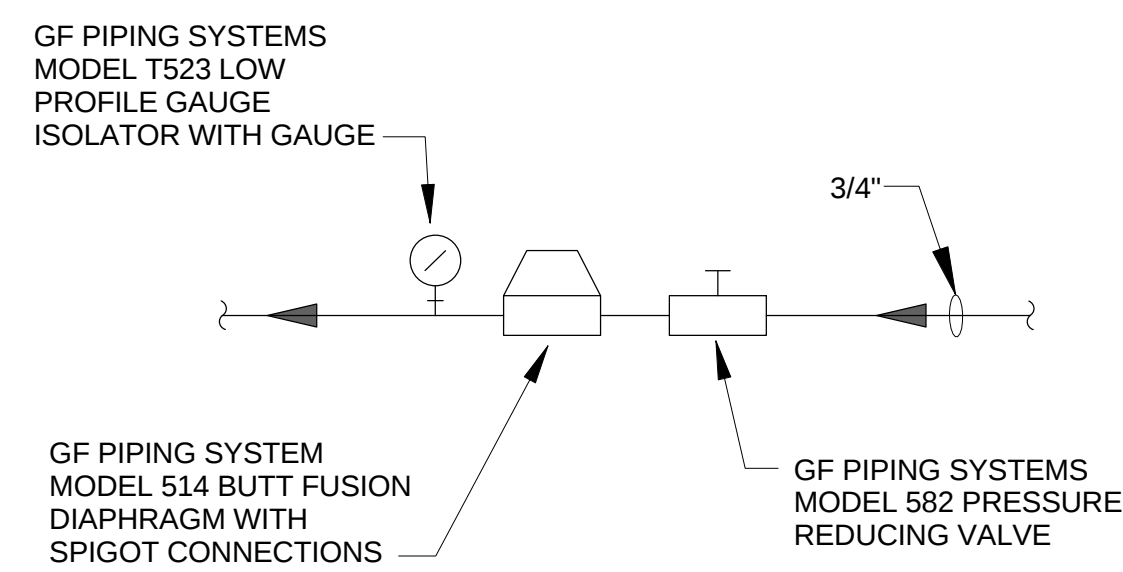

10 DI WATER PIPING SYSTEM DETAIL
P0400 SCALE: N.T.S.

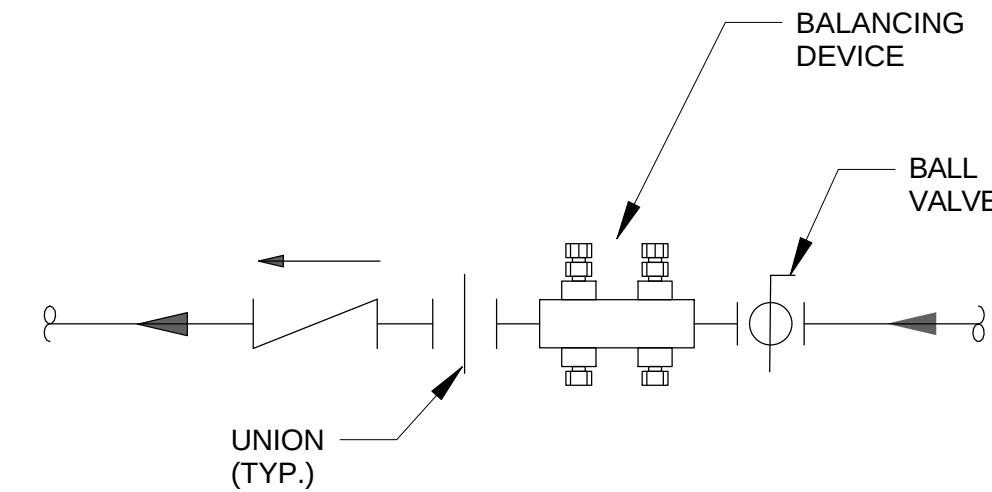

11 HOT WATER CIRCULATING RETURN DETAIL
P0502 SCALE: N.T.S.

4	ASI - 019 (RFI-193.208 & 212)	29 JUL 2016
3	ADDENDUM 2-2	19 APR 2016
2	MSD SUBMITTAL	12 APR 2016
1	ADDENDUM 2-1	17 MAR 2016
-	ISSUED FOR CONSTRUCTION (BP2)	01 MAR 2016

No.	Description	Date
-----	-------------	------

Drawing Title:

DETAILS - PLUMBING

Project No.: 04561.01

Checked by:

P0502